

平成10年度

公設市場高架水槽改修工事

竣工図

設計  
監理  
施工

|  |
|--|
|  |
|  |
|  |

公 設 市 場 高 架 水 槽 改 修 工 事





公設市場高層水機修繕工事設計図

特記仕様書

1. 工事場所 伊勢崎市日乃出町702

Table with 5 columns: 建物名称, 用途, 階数, 延べ面積, 築年数. Row 1: 商業・水産卸売市場, 2階, 15,877.55, 1971.

Table with 3 columns: 工事種目, 標準仕様, 備考. Lists various construction items like electrical, plumbing, and fire safety.

4. 構造区分 鉄骨造 柱部部分: 鉄骨造

5. 工事範囲 全棟

Table with 2 columns: 方式及び種類, 設備概要. Details fire alarm, fire extinguisher, and fire hydrant specifications.

7. 電気設備工事は建築基準法に基づき、電気設備工事及び建築基準法、それぞれに準拠して実施する。

1. 工事仕様

- 1. 共通仕様
2. 特記仕様
(1) 床は0.5φの引いたもの。項目番号に0.5φの引いたものを使用する。
(2) 特記事項のうち記載する事項は、0.5φの引いたものを使用しない。

10 公設市場その他の出立手続
11 工事用電力・水
12 工事用仮設物
13 足場・おんねん
14 足場・おんねん

Table with 2 columns: 設置場所, 設置高さ. Lists locations like ceiling, middle, and underground for fire hydrants.

(注) 1. ( ) 内の数字は設置基準に準拠する場合に適用する。
2. < > 内の数字は設置基準に適用する。
3. 上掲表の数字は次のとおり。

21 配管
22 配管
23 配管
Table with 2 columns: 区分, 仕様. Lists specifications for different areas like common, stairs, and equipment rooms.

2 ばい煙 床裏口

メーカーリスト


下記メーカーと同等以上とし、採用の際は係員の承諾を得る事とする。

| 分類                    | 機材名                | 適用範囲                    | 製造業者名                    | 分類              | 機材名                                 | 適用範囲   | 製造業者名  | 分類         | 機材名             | 適用範囲       | 製造業者名      | 分類              | 機材名                                  | 適用範囲                        | 製造業者名      |
|-----------------------|--------------------|-------------------------|--------------------------|-----------------|-------------------------------------|--|--|------------|-----------------|------------|------------|-----------------|--------------------------------------|-----------------------------|------------|
| 管 類                   | 配管                 | 配管用金具鋼管<br>水道用鉛管メッキ鋼管   | JISマーク表示品                | ガス漏洩器           | 圧漏洩器                                | ガス事業者が認定するもの<br>なおJIS規格は(財)日本<br>ガス検査協会認定の認定書<br>が貼付されたものとする。        | [Redacted]   | 空気調和機      | パッケージ形<br>空気調和機 | [Redacted] | [Redacted] | 放射器及び<br>放射器付属品 | 放射器                                  | JISマーク表示品                   |            |
|                       | スゲジュール管            | 圧力配管用素鋼管                |                          |                 | 検漏器                                 | ガス事業者が認定するもの、<br>(財)日本建築センターの<br>性能認定マークが貼付され<br>たもの。                |  |            |                 |            |            |                 | フィンチューブ<br>放射器<br>ファンコイル<br>ター       | (ベースボードを除く。)                |            |
|                       | 合成樹脂<br>複層鋼管       | ポリエチレン複層<br>鋼管          | JISマーク表示品                | 排煙機             | 排煙機                                 |  |  |            | 放射器弁            |            |            | [Redacted]      |                                      |                             |            |
|                       | 塩化ビニル<br>ライニング鋼管   | 水道用塩化ビニル<br>ライニング鋼管     | 水マーク表示品                  |                 | 消火装置                                | ハロゲン化炭<br>素消火システム<br>二酸化炭素消火<br>システム<br>スプリンクラー<br>消火システム<br>泡消火システム |  |            | 放射器トラップ         |            |            | 暖房用<br>放射器トラップ  | JISマーク表示品                            |                             |            |
|                       | ポリ塩化ビニル<br>ライニング鋼管 | 水道用ポリエチレン<br>樹脂ライニング鋼管  | 水マーク表示品                  | ポンプ             | 汚水、雑排水、<br>汚濁排水中<br>モーターポンプ         | 電動機が乾式である<br>もの。<br><br>電動機が油封式<br>であるもの。                            |  |            | 配管付属品           |            |            | 高気圧ラップ          | [Redacted]                           |                             |            |
|                       | 鉛管                 | 排水、通気、圧浄用<br>鉛管、水道用鉛管   | JISマーク表示品                |                 |                                     |  |  |            |                 |            |            | 油着ポンプ<br>多段ポンプ  | (財)日本消防設備安全セ<br>ンターの認定書が貼付され<br>たもの。 | 自動エア抜弁<br>減圧弁(高気圧)<br>減圧調整弁 | [Redacted] |


| 名 称             |  |                             | 記 号                 |   |             | 備 考 |  |  |
|-----------------|--|-----------------------------|---------------------|---|-------------|-----|--|--|
| 止 切 弁           |  | ゲート弁<br>バタフライ弁              | 水 柱 栓               | □ | 水 漏 漏 電 漏 合 |     |  |  |
| 玉 形 弁           |  |                             | フ ラ ッ シ ュ 弁         |   |             |     |  |  |
| 連 止 弁           |  |                             | ボ ー ル ヲ ッ プ         |   |             |     |  |  |
| コ ッ ク           |  |                             | レ ッ シ ュ 弁           |   |             |     |  |  |
| 短 路 弁           |  |                             | 水 柱 栓               |   |             |     |  |  |
| 交 差 弁           |  |                             | 床 上 漏 漏 口           |   |             |     |  |  |
| 火 口 ス ト レ ー ナ ー |  |                             | 床 下 漏 漏 口           |   |             |     |  |  |
| Y ス ト レ ー ナ ー   |  |                             | 床 漏 水 金 物           |   |             |     |  |  |
| た わ む 掛 手       |  |                             | 石 具 漏 水 金 物         |   |             |     |  |  |
| 防 凍 掛 手         |  |                             | U ト ラ ッ プ           |   |             |     |  |  |
| ボ ー ル ジ ョ イ ン ト |  |                             | ト ラ ッ プ 封           |   |             |     |  |  |
| 伸 縮 掛 手         |  | S 型 式、D 型 式                 | ペ ン ト キ ャ ッ プ       |   |             |     |  |  |
|                 |  |                             | イ ン パ ー ト 封         |   |             |     |  |  |
|                 |  |                             | た め 封               |   |             |     |  |  |
|                 |  |                             | 公 設 封               |   |             |     |  |  |
| フ ー ト 弁         |  |                             | 圧 縮 空 気 管           |   |             |     |  |  |
| 空 気 注 入 弁       |  |                             | 真 空 管               |   |             |     |  |  |
| 減 圧 装 置         |  | 図はパイプ管付を示す。                 | 酸 素 管               |   |             |     |  |  |
| 遮 断 装 置         |  | 同 上                         | 窒 素 管               |   |             |     |  |  |
| 電 磁 弁 装 置       |  | 同 上                         | 炭 酸 管               |   |             |     |  |  |
|                 |  |                             | 泡 火 栓 管             |   |             |     |  |  |
|                 |  |                             | ス プ リ ン ク ラ ー 管     |   |             |     |  |  |
|                 |  |                             | 連 絡 送 水 管・連 絡 熱 水 管 |   |             |     |  |  |
|                 |  |                             | 泡 水 火 管             |   |             |     |  |  |
|                 |  |                             | ハ ロ ゲ ン 化 学 消 火 管   |   |             |     |  |  |
|                 |  |                             | 粉 末 消 火 管           |   |             |     |  |  |
| ト ラ ッ プ 装 置     |  | 減 圧 図はパイプ管付きを示す。<br>管 末 同 上 | 塵 内 消 火 栓           |   |             |     |  |  |
| 砂 漏 管           |  |                             | 連 絡 送 水 管           |   |             |     |  |  |
| 給 水 管           |  | 上 水                         | 放 水 口               |   |             |     |  |  |
| 給 湯 管           |  | 注/漏                         | 塵 外 消 火 栓           |   |             |     |  |  |
| 給 水 管           |  | (下記以外の給水管)<br>1φ2管          | 送 水 口               |   |             |     |  |  |
|                 |  |                             | チ ャ ン ツ 弁           |   |             |     |  |  |
|                 |  |                             | ボ ッ ク 弁             |   |             |     |  |  |
|                 |  |                             | ボ ッ ク 弁             |   |             |     |  |  |
|                 |  |                             | ア ラ ー ム 弁           |   |             |     |  |  |
|                 |  |                             | 起 動 装 置             |   |             |     |  |  |
|                 |  |                             | 制 動 装 置             |   |             |     |  |  |

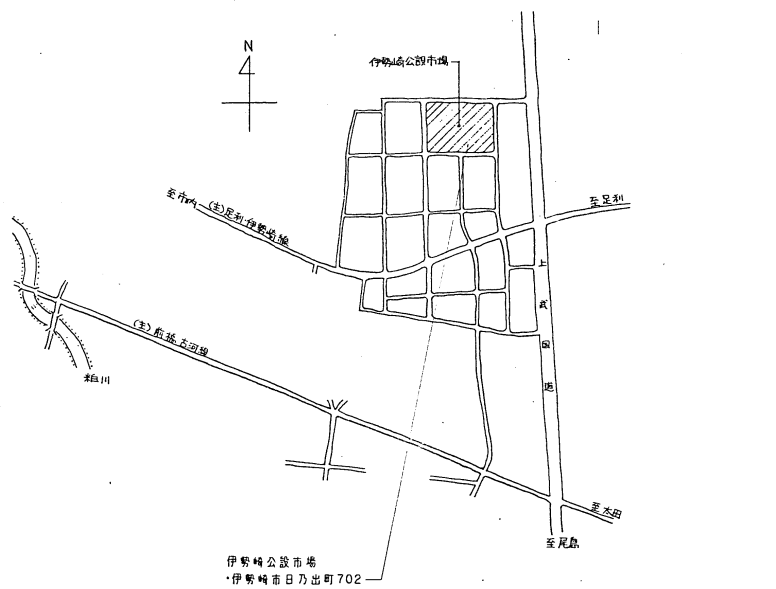


案内図

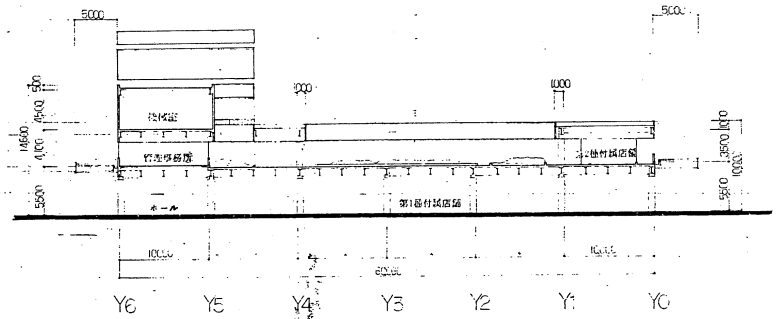

断面図

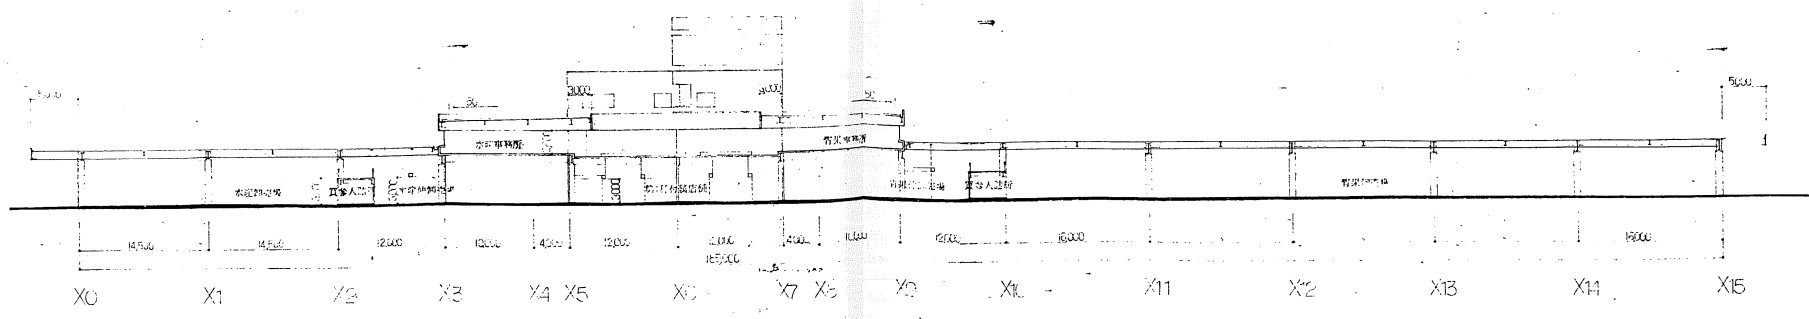

断面図

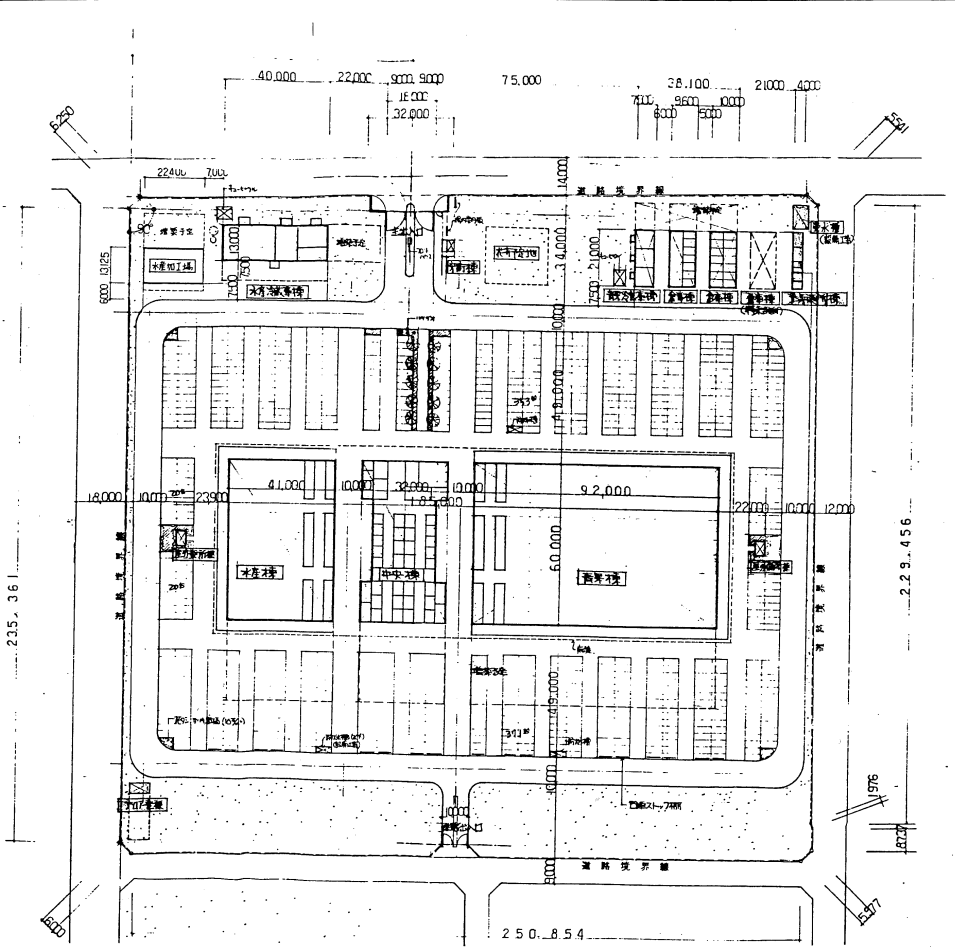

配盤図



SCALE 1/50 20 50 100

| 工事件名         | 図面名称          | 縮尺 | 設計年月日 | 訂正年月日 | 照査 | 担当 | 図面番号 |
|--------------|---------------|----|-------|-------|----|----|------|
| 公設市場高架水橋改修工事 | 配盤図・案内図・建物断面図 | -  |       |       |    |    | 004  |

機器表



| 記号      | 名称       | 仕様   | 数量 | 設置場所 | 備考(参考品番) |
|---------|----------|--|----|------|----------|
| T-102   | 高架水槽     | 型式：網殻一体型(2層式)<br>サイズ：2200×2200×2800H 実容量：245t<br>材質：網殻製<br>防錆：エポキシ樹脂コーティング<br>耐震：(水平) 1.5G<br>附属品：はしこ、電線棒(9×2) 他一式 | 1  | 屋上   |          |
| EXT-101 | 空設用継張タンク | 標準記号：TE-100<br>サイズ：500×500×500H 実容量：100L<br>材質：網殻製<br>防錆：亜鉛・アルミニウム合金塗料<br>耐震：(水平) 1.5G<br>附属品：平架台、電線棒(9×2) 他一式     | 1  | 屋上   |          |
| TF-101  | 焼火用形水タンク | 標準記号：TF-200<br>サイズ：600×600×750H 実容量：200L<br>材質：網殻製<br>防錆：エポキシ樹脂プライニング<br>耐震：(水平) 1.5G<br>附属品：平架台、電線棒(9×2) 他一式      | 1  | 屋上   |          |
|         |          |  |    |      |          |
|         |          |  |    |      |          |
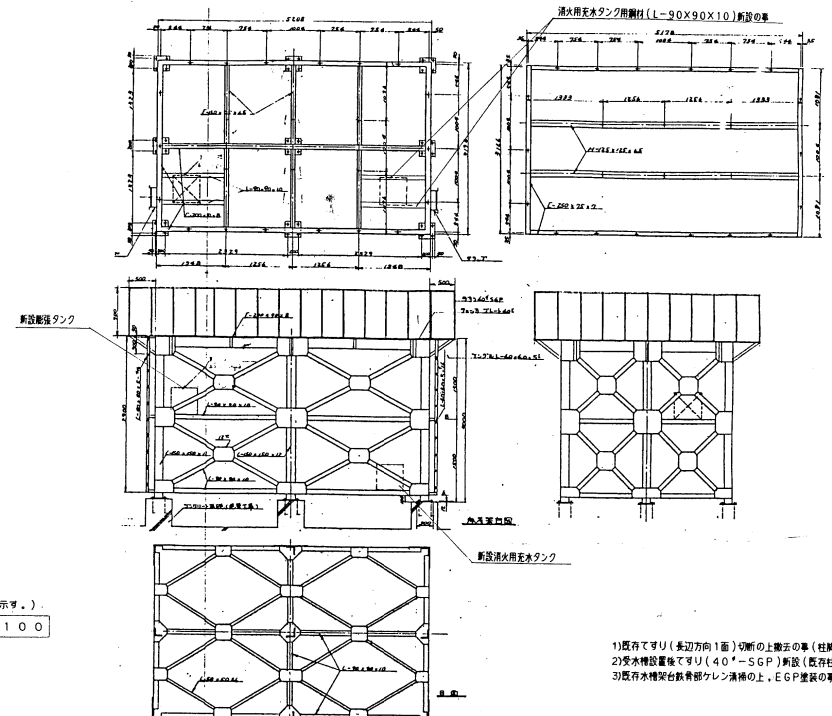
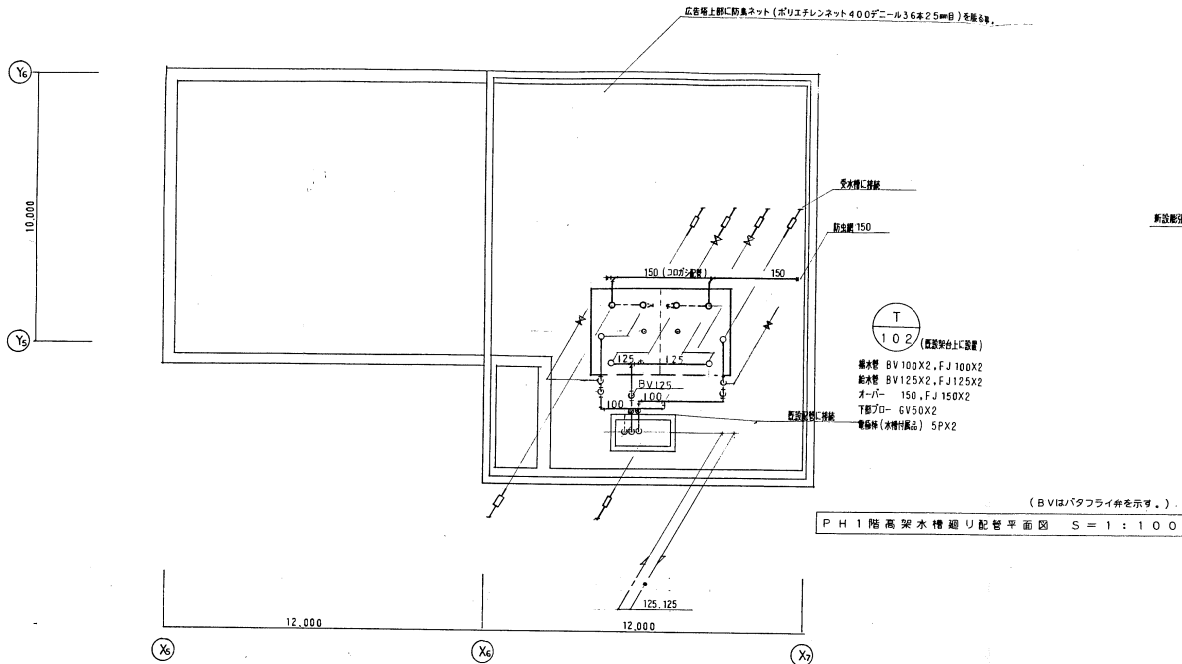


- 1) 既存ですり(長辺方向1面)切断の上撤去の事(柱脚部発し)
- 2) 受水槽設置後ですり(40°-SGP)新設(既存柱脚利用の上階接の事)
- 3) 既存水槽架台鉄骨部ケレン清掃の上, EGP塗装の事

水槽既設架台参考図 NO.SCALE

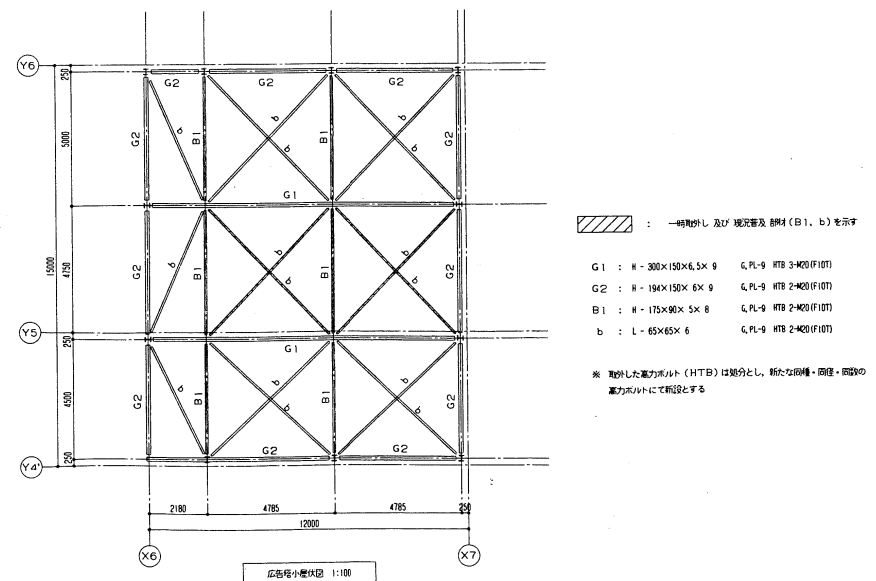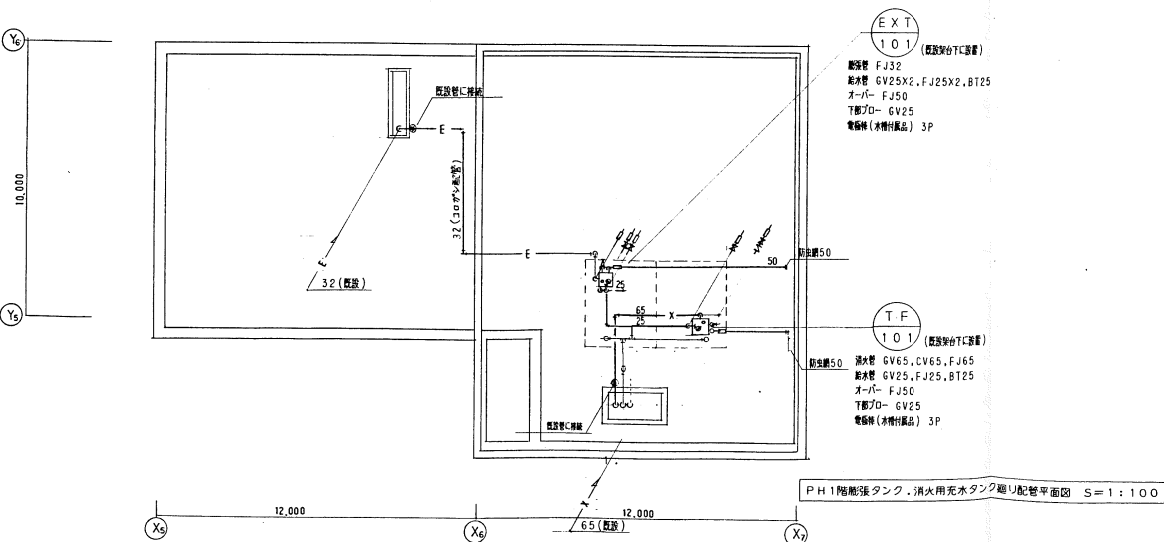



| 工事件名         | 図面名称         | 縮尺    | 設計年月日 | 訂正年月日 | 照査 | 担当 | 図面番号 |
|--------------|--------------|-------|-------|-------|----|----|------|
| 公設市場高梁水槽改修工事 | 新設 PH1階配管平面図 | 1:100 |       |       |    |    | 006  |

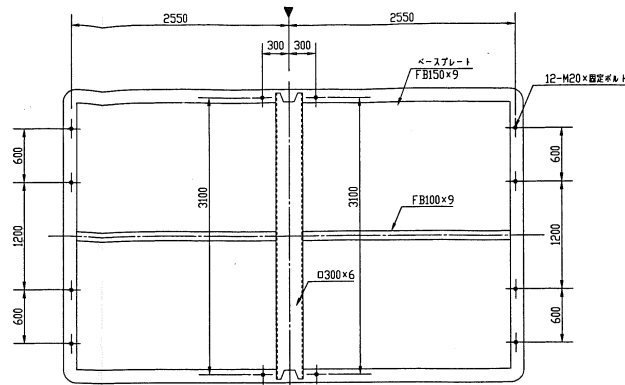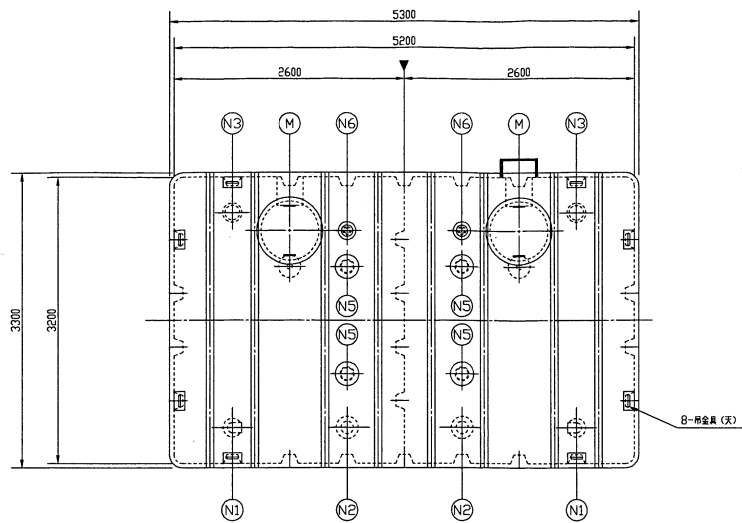

固定ボルト位置図



| ノズル表 |       |      |   |        |         |         |
|------|-------|------|---|--------|---------|---------|
| 符号   | 名称    | 呼称   | 数 | 管材     | 継手      | 備考      |
| N-1  | 揚水口   | 100A | 2 | SUS304 | JIS10KF | 内側SUS板付 |
| N-2  | 給水口   | 125A | 2 | SUS304 | JIS10KF |         |
| N-3  | 溢水口   | 150A | 2 | SUS304 | JIS10KF | 内側VP板付  |
| N-4  | 排水口   | 50A  | 2 | SGP    | JIS10KF |         |
| N-5  | 通気口   | 125A | 4 | SGP    | JIS10KF | 防虫網付    |
| N-6  | 電極座   | φ50  | 2 | PVC    | SP      | 防錆剤・カバ付 |
| M    | マンホール | φ650 | 2 | SS400  | -       | 両手・蓋付カバ |

※) N-6は電極5P×2ヶ 附属

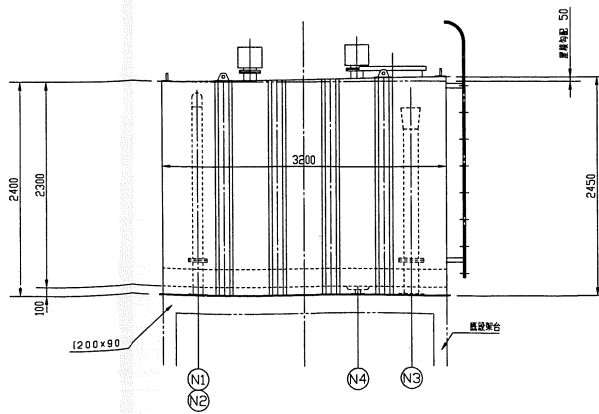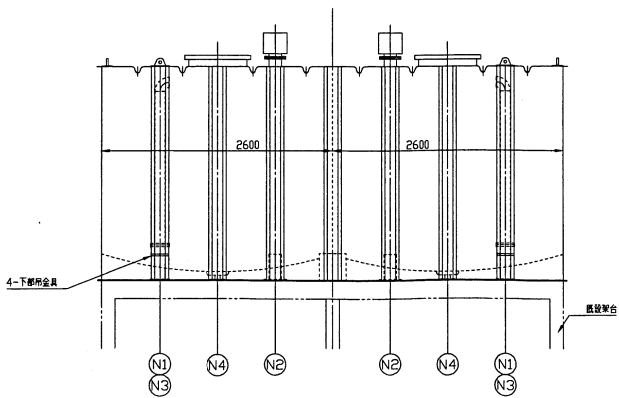

| 槽の仕様    | 建設省告示構造基準適合品                         |  |
|---------|--------------------------------------|--|
|         | 鋼板製一体型水櫃                             |  |
| 材質      | SS400                                |  |
| 容積      | 呼称= 有効=24.5M <sup>3</sup>            |  |
| 板厚      | 厚=4.5mm 側=4.5mm 底=6.0mm              |  |
| 層自重     | 4480Kg                               |  |
| 材質      | 厚生省告示20号 合格エポキシ樹脂                    |  |
| 内面施工    | 加熱硬化型エポキシフィニッシュ<br>NE-204 厚サ=0.4mm以上 |  |
| 外面施工    | 加熱硬化型エポキシフィニッシュ<br>NE-204 厚サ=0.2mm以上 |  |
| 施工法     | 鋼筋型ホットエアレスプレー                        |  |
| 外装色     | 指定色                                  |  |
| 設計用風速   | KH=1.5 KV=0.75                       |  |
| 内装子     | 合成樹脂製                                |  |
| 外装子     | SGPの上層耐塩結露仕様上(2種35)                  |  |
| ボルト、ナット | SUS304                               |  |

既設架台確認のこと

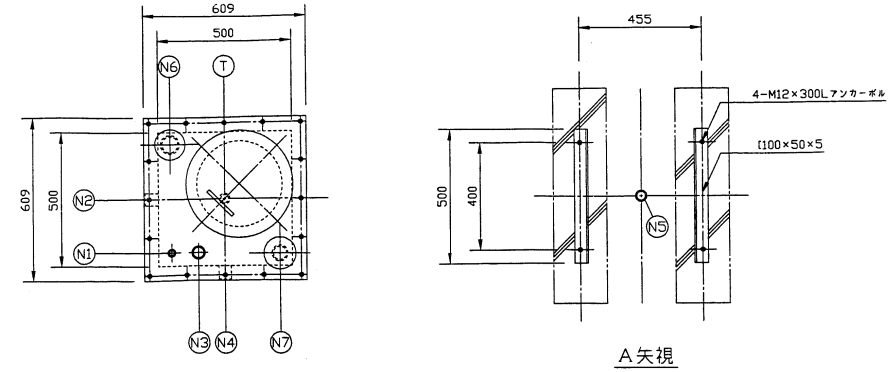
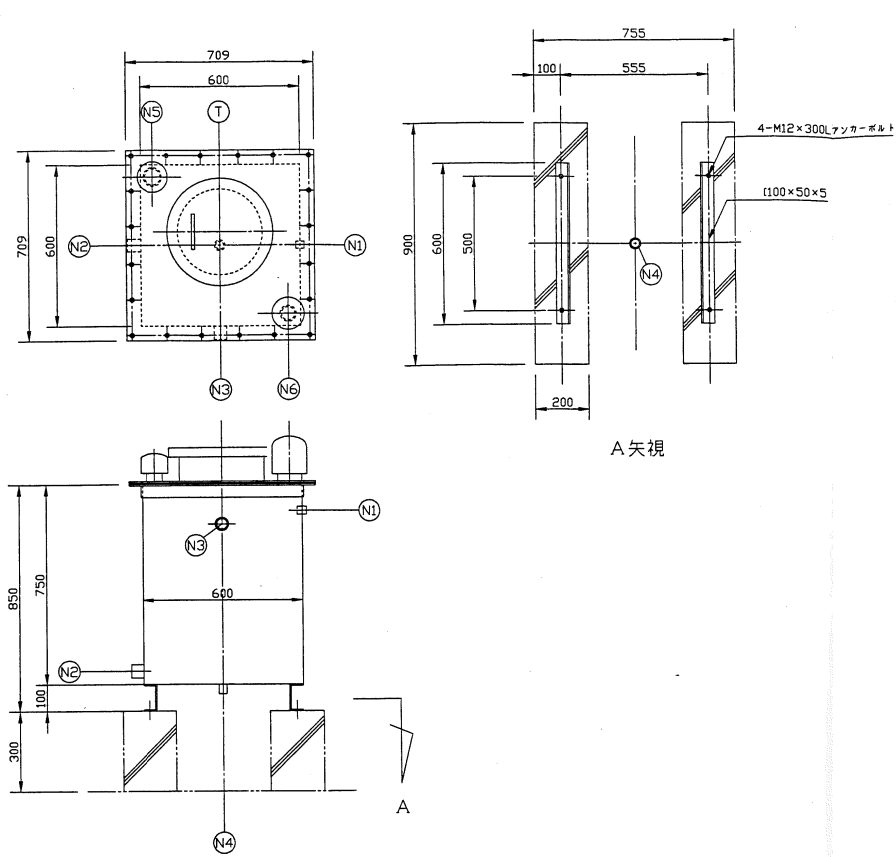


| 符号  | 名称   | 呼数   | 管材 | 継手    | 備考      |
|-----|------|------|----|-------|---------|
| N-1 | 給水口  | 1    |    |       | 4-17770 |
| N-2 | 補給水口 | 1    |    |       |         |
| N-3 | 溢水口  | 1    |    |       |         |
| N-4 | 排水口  | 1    |    |       |         |
| N-5 | 通気口  | 1    |    |       | 取付      |
| N-6 | 電極座  | 1    |    |       | 取付      |
| T   | 点検口  | φ300 | 1  | SS400 | - 取付    |

|         |                                      |
|---------|--------------------------------------|
| 材質      | SS400                                |
| 容積      | 呼称= 有効=200L                          |
| 取付重量    | 120Kg                                |
| 材質      | 厚生省告示20号 合格エポキシ樹脂                    |
| 内面施工    | 加熱硬化型エポキシフィニッシュ<br>NE-204 厚膜=0.4mm以上 |
| 外面施工    | 加熱硬化型エポキシコーティング<br>NE-204 厚膜=0.2mm以上 |
| 施工法     | 無溶剤型ネットエアレスプレー                       |
| 外装色     | 指定色                                  |
| 設計用容量   | KH=1.5 KV=0.75                       |
| ボルト、ナット | SUS304                               |

| 符号  | 名称   | 呼数   | 管材 | 継手    | 備考      |
|-----|------|------|----|-------|---------|
| N-1 | 給水口  | 1    |    |       | 4-17770 |
| N-2 | 補給水口 | 1    |    |       |         |
| N-3 | 膨張口  | 1    |    |       |         |
| N-4 | 溢水口  | 1    |    |       |         |
| N-5 | 排水口  | 1    |    |       |         |
| N-6 | 通気口  | 1    |    |       | 取付      |
| N-7 | 電極座  | 1    |    |       | 取付      |
| T   | 点検口  | φ300 | 1  | SS400 | - 取付    |


|         |                |
|---------|----------------|
| 材質      | SS400          |
| 容積      | 呼称= 有効=100L    |
| 取付重量    | 90Kg           |
| 内面施工    | エポキシアルミニウム合金塗料 |
| 外面施工    | 錆止め塗料          |
| 設計用容量   | KH=1.5 KV=0.75 |
| ボルト、ナット | SUS304         |

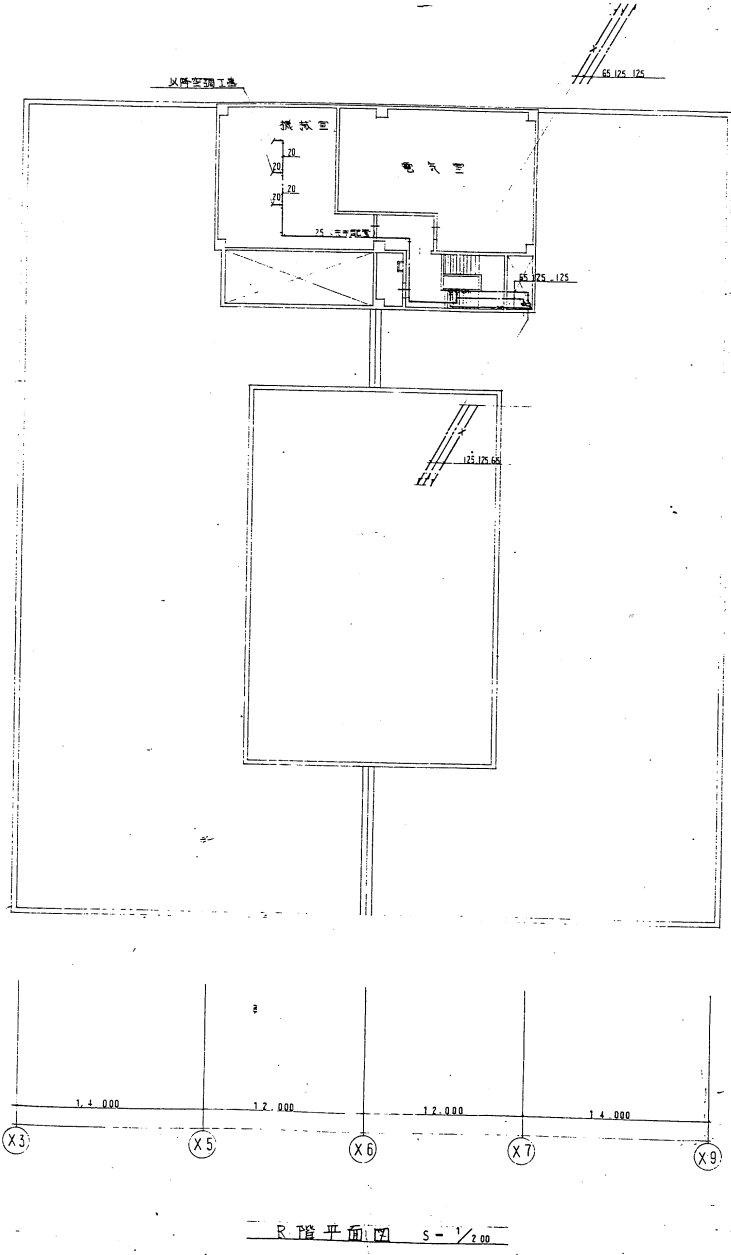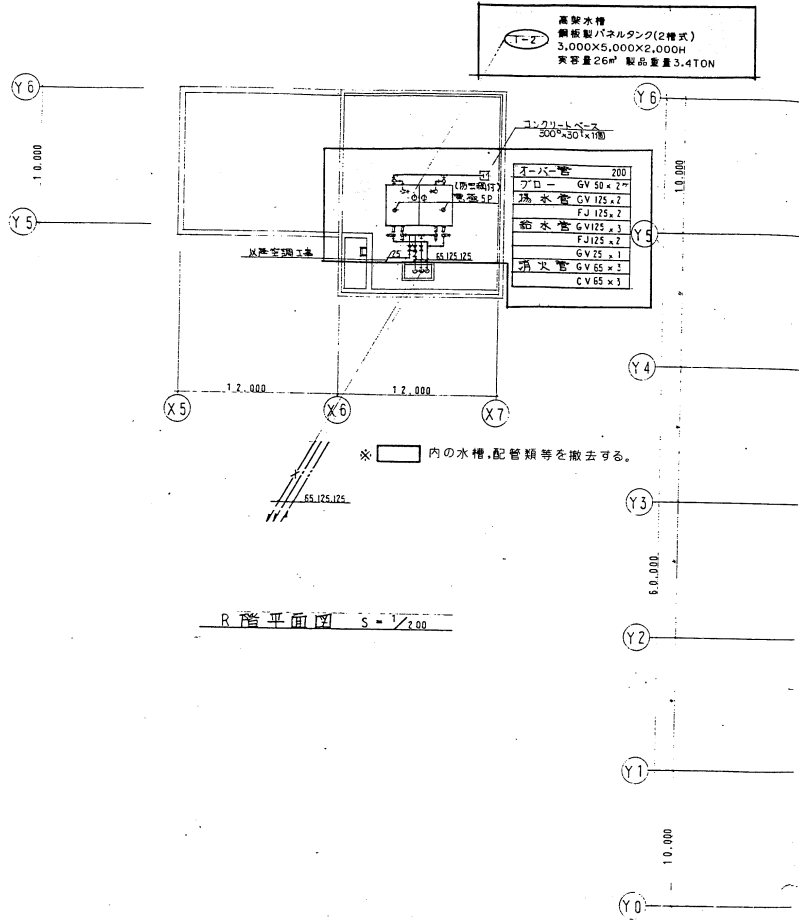

|              |                   |       |       |       |    |    |      |
|--------------|-------------------|-------|-------|-------|----|----|------|
| 工事件名         | 図面名称              | 縮尺    | 設計年月日 | 訂正年月日 | 照査 | 担当 | 図面番号 |
| 公設市場高層水塔改修工事 | 撤去 P H 1 階衛生配管平面図 | 1:200 |       |       |    |    | 009  |


|     |            |
|-----|------------|
| 冷温水 | GV 100 X 2 |
| FJ  | 100 X 2    |
| 排水  | GV 25 X 1  |
| ドレン | GV 25 X 1  |

|       |           |
|-------|-----------|
| 配管サイズ |           |
| 冷温水   | GV 25 X 1 |
| FJ    | 25 X 1    |
| 排水    | GV 25 X 1 |
| ドレン   | GV 25 X 1 |


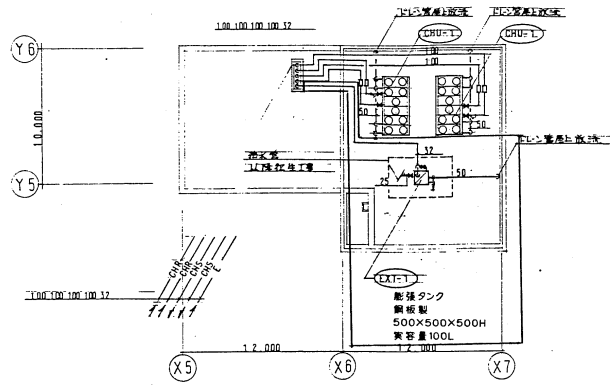


※ 内の水槽、配管類等を撤去する。

R階平面図 S=1/200

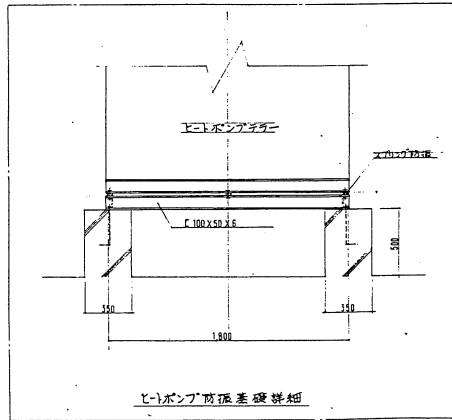


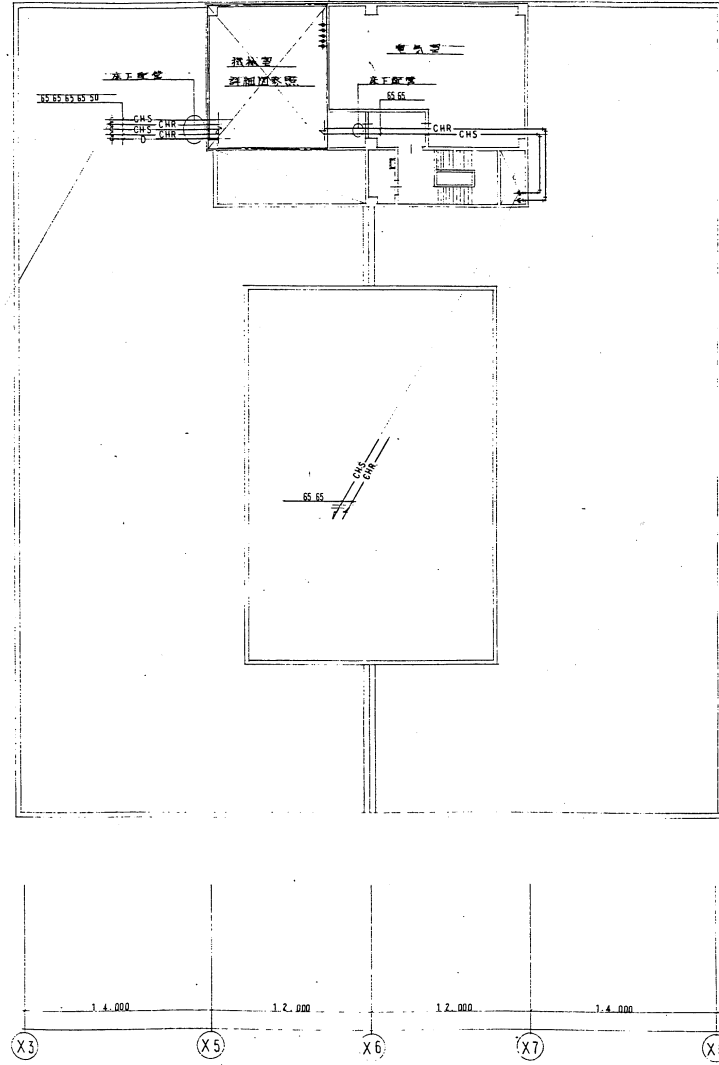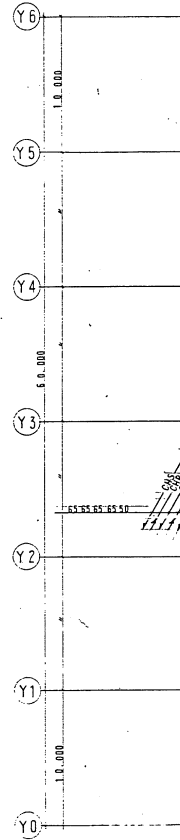

3階平面図 S=1/200

|              |                   |       |       |       |    |    |      |
|--------------|-------------------|-------|-------|-------|----|----|------|
| 工事件名         | 図面名称              | 縮尺    | 設計年月日 | 訂正年月日 | 照査 | 担当 | 図面番号 |
| 公設市場高架水橋改修工事 | 撤去 P H 1 階空調配管平面図 | 1:200 |       |       |    |    | 010  |

公設市場高架水橋改修工事設計図

特記仕様書

1. 工事概要

1. 工事場所 伊勢崎市日乃出町702

2. 建設内容


(注) 延面積は建築基準法による。

3. 工事項目

Table with columns: 工事項目, 仕様, 備考. Lists various electrical and plumbing items like 電気設備, 配管, etc.

4. 指定部分


5. 工事範囲

1. 一般仕様

- (1) 図面、特記仕様書及び現場説明書(現場説明に関する説明書を含む)に記載されていない事項は、すべて建設大臣官庁省庁審議委員の電気設備工事実施規程(平成9年度版)及び電気設備工事標準仕様書(平成9年度版)による。

2. 特記仕様


- (1) 諸仕様書に○印の付いたものを適用する。
- (2) 特記事項において記載する事項は、◎印の付いたものを適用する。

Main specification table with columns: 項目, 特記事項. Contains detailed technical specifications for construction items.

Table with columns: 項目, 特記事項. Contains detailed technical specifications for construction items, including safety and structural requirements.

Table with columns: 項目, 特記事項. Contains detailed technical specifications for construction items, including electrical and plumbing details.


Table with columns: 項目, 特記事項. Contains detailed technical specifications for construction items, including material and finish requirements.

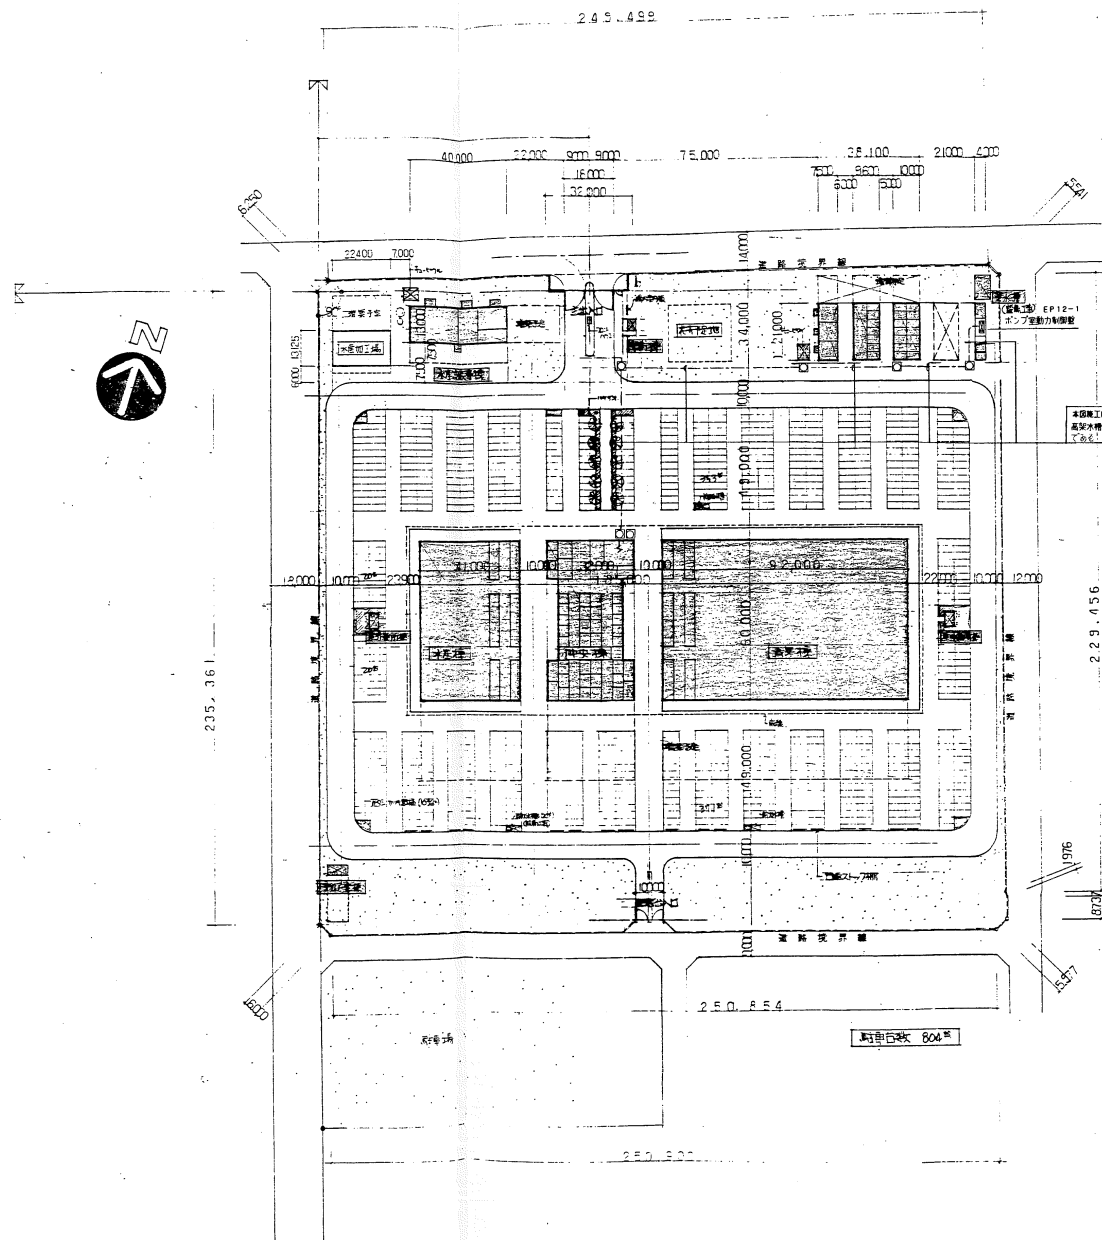

本図施工内容は  
高圧送電ケーブルの敷設、新設  
である。

| 記号  | 説明      | 備考   |
|-----|---------|------|
| ■   | 新設、電線管  |      |
| □   | ハンドホール  | 既設   |
| ⊗   | 動力制御盤   | 既設   |
| ▽   | 中継端子盤   | 既設   |
| ⊠   | プルボックス  |      |
| --- | 屋外配線管   |      |
| --- | 露出配線、配線 |      |
| ↑   | 立上り     |      |
| ⊙   | 電箱      | 情報設備 |

SCALE 1:50 20 50 100

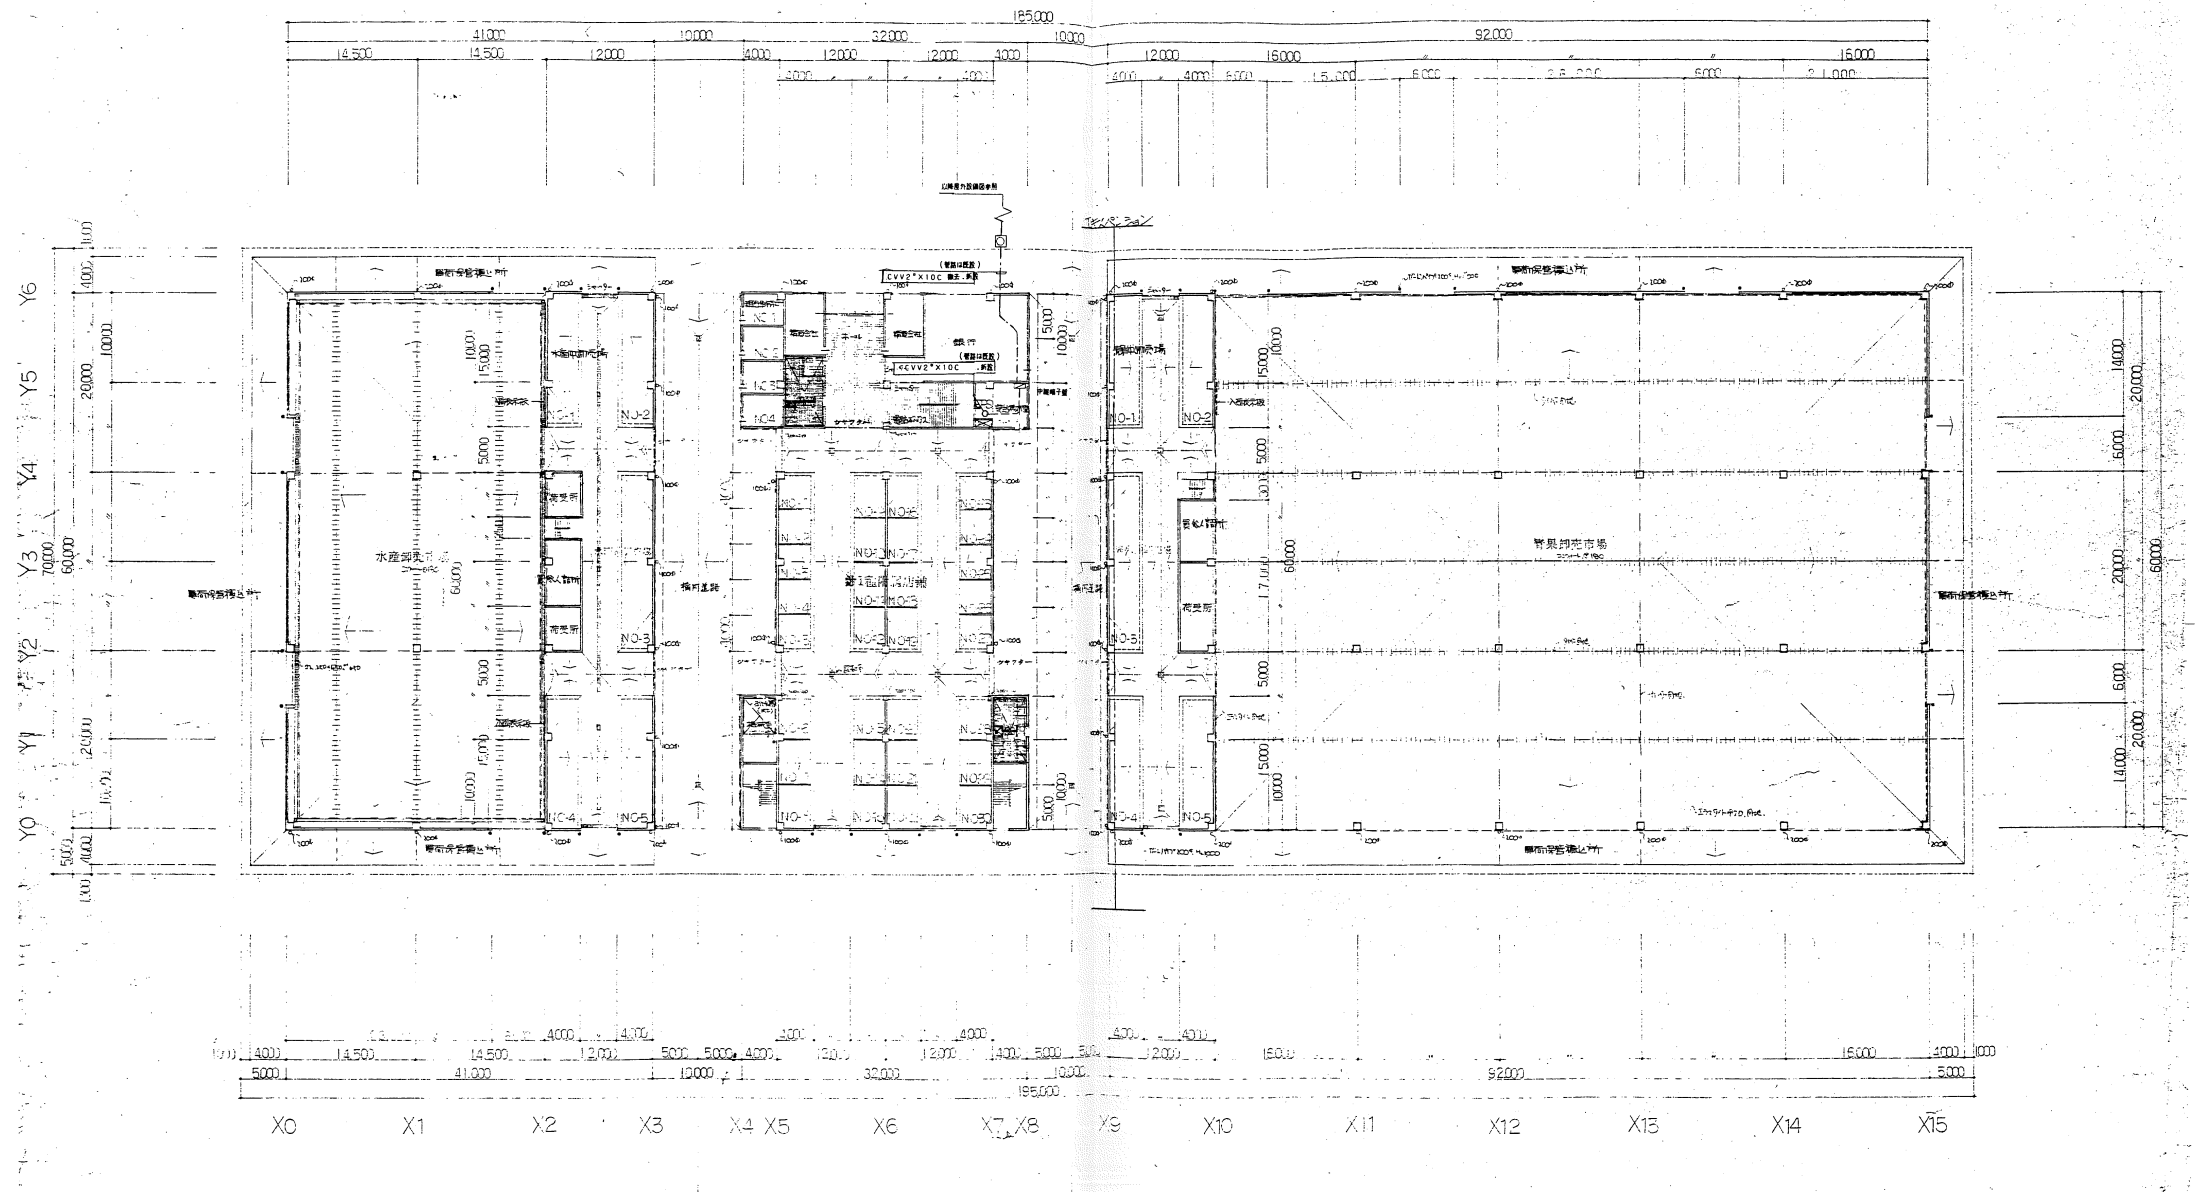


X3, X9 通し壁・耐震措置・2層付B-70-5030-1 時同断状  
 X4, X10, X2, X10 通し梁(400x400) (Y0, Y6 通し)  
 1. 間隔 1.7m

|              |           |       |       |       |    |    |      |
|--------------|-----------|-------|-------|-------|----|----|------|
| 工事名称         | 図面名称      | 縮尺    | 設計年月日 | 訂正年月日 | 照査 | 担当 | 図面番号 |
| 公設市場高架水橋改修工事 | 1階配管配線平面図 | 1:300 |       |       |    |    | 103  |





Y6  
Y5  
Y4  
Y3  
Y2  
Y1

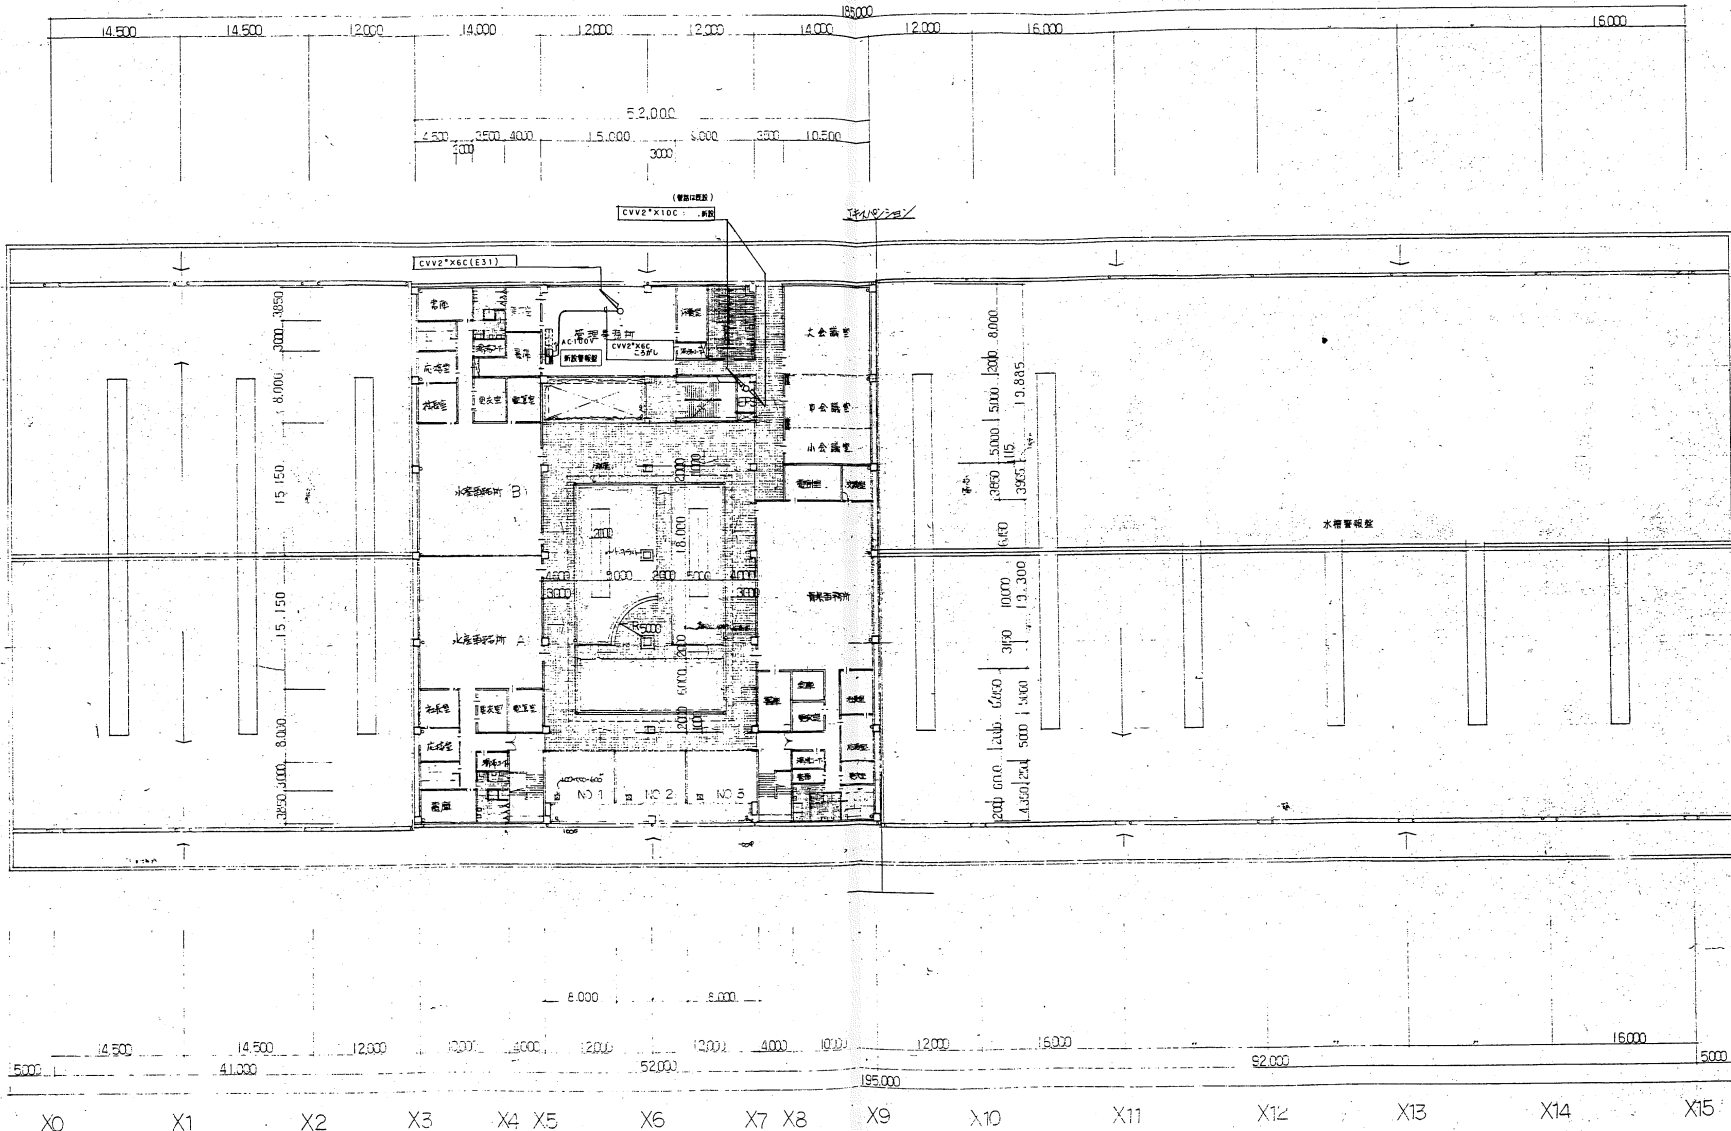


配管工事に伴う天井撤去再取付は本工事とする。

|              |           |       |       |       |    |    |      |
|--------------|-----------|-------|-------|-------|----|----|------|
| 工事名称         | 図面名称      | 縮尺    | 設計年月日 | 訂正年月日 | 照査 | 担当 | 図面番号 |
| 公設市場高架水精改修工事 | 2階配管配線平面図 | 1:300 |       |       |    |    | 1-4  |

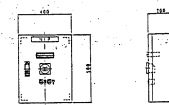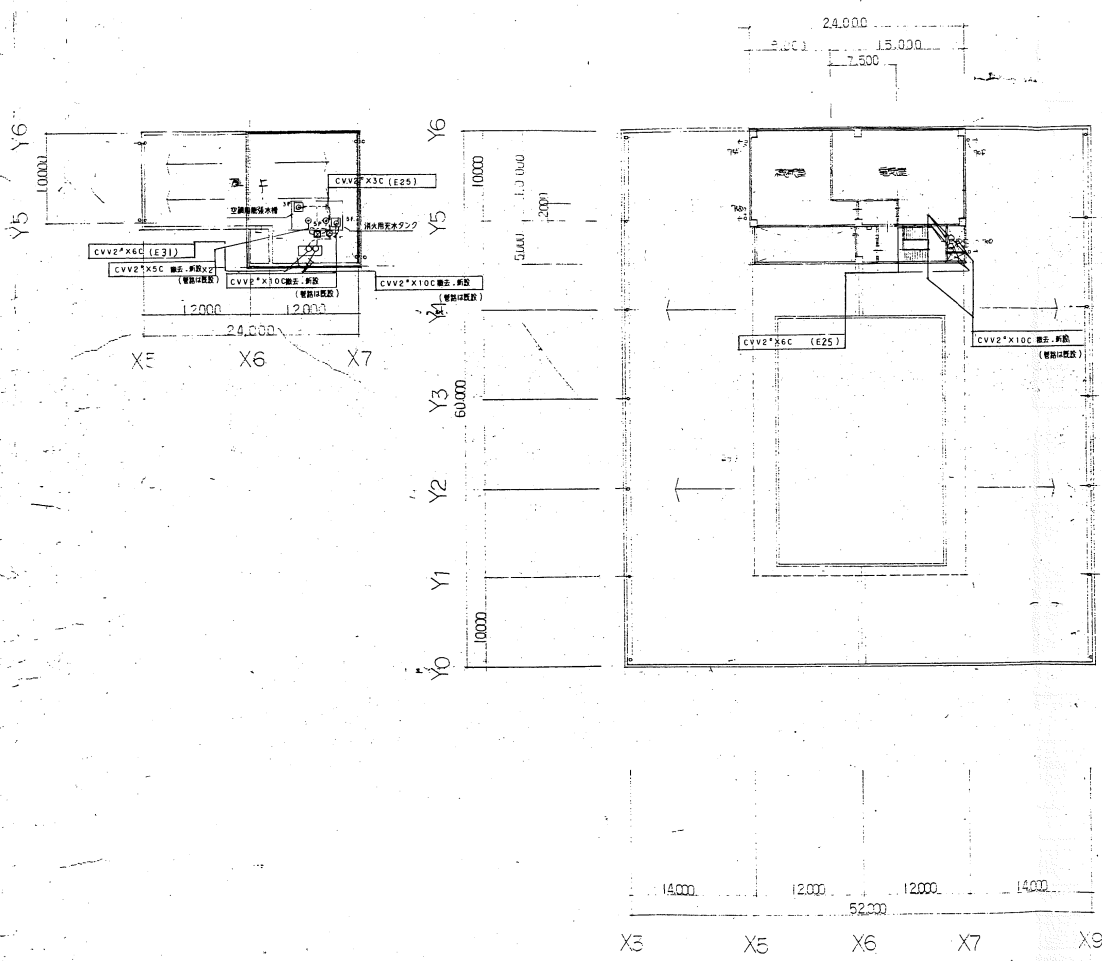

|    |           |     |
|----|-----------|-----|
| 1  | CVV2*26C  | E25 |
| 2  | CVV2*X10C | E25 |
| 3  | CVV2*X3C  | E25 |
| 4  | CVV2*X5C  | E25 |
| 5  | CVV2*X10C | E25 |
| 6  | CVV2*X10C | E25 |
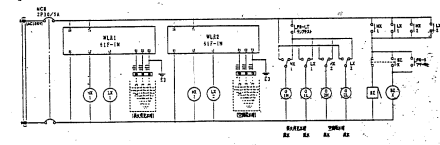

警報盤結線図