

平成8年度

公設市場青果プレハブ冷蔵庫設置工事

竣 工 図

設 計  
監 理  
施 工

\_\_\_\_\_

\_\_\_\_\_

\_\_\_\_\_

# 公設市場青果プレハブ冷蔵庫設置工事





公設市場青果プレハブ冷蔵庫設置 工事設計図

仕様書

1 工事概要


2 敷地面積 ..... 63,542.13㎡

3 工事項目 ..... 増築工事

提出図書

・本工事の施工に伴う、建設図書は、下記に定める物、必要に応じて仕様と協議の上、作成するものとする。

提出図書	種類	提出形態	備考

4 工事範囲 (今回工事項目は「3 工事項目」による。)

※工事範囲で今回工事範囲とする。

「3 工事項目」のうち、今回工事範囲以下は下取りとする。

ただし、他の工事項目は今回工事範囲とする。

なお、本工事、設計図書にないもの、仕様書にないもの、

2 仮設工事	※工事範囲外
3 土工	
4 地盤工事	
5 筋工	
6 コンクリート工事	
7 鉄骨工事	
8 プロック・ALC・FRP工事	
9 防水工事	
10 石工	
11 タイル工事	
12 木工	
13 屋根及び外装工事	
14 塗装工事	
15 左官工事	
16 舗装工事	
17 電気工事	
18 内装工事	
19 雑工事	

0 建築工事仕様

1 図説及び仕様書に記載されていない事項は、すべて建設図書規定図書仕様と協議し、建築工事共通仕様(平成24年版)による。

2 仕様書

(1) 項目は、書名に○印のついたものを適用する。

(2) 仕様書は、○印を適用する。○印のない場合は※を適用する。○印と※の両方は、共に適用する。

(3) 仕様書の( ) 内の番号は、建築工事共通仕様書中の項目番号を示す。当該項目は、当該項目番号を参照する。

(4) 数量等は、五十百単位とし「括弧書き」等の記載は行わない。また、( ) 内の括弧名を示す。


項目	内容	特記事項
① 一般共通事項	① 適用図書 ② 電気関係図書 ③ 防火 ④ 建築仕様 ⑤ 特別な材料の工法 ⑥ 発注時の仕様 ⑦ 完成図書 ⑧ 設備工事との取合い ⑨ 完成図書	① 建築工事仕様(建設図書規定図書仕様と協議し、平成24年版) ・電気関係図書(建設図書規定図書仕様と協議し、平成24年版) ② 防火関係図書(建設図書規定図書仕様と協議し、平成24年版) ③ 建築仕様(建設図書規定図書仕様と協議し、平成24年版) ④ 建築仕様(建設図書規定図書仕様と協議し、平成24年版) ⑤ 建築仕様(建設図書規定図書仕様と協議し、平成24年版) ⑥ 建築仕様(建設図書規定図書仕様と協議し、平成24年版) ⑦ 建築仕様(建設図書規定図書仕様と協議し、平成24年版) ⑧ 建築仕様(建設図書規定図書仕様と協議し、平成24年版) ⑨ 建築仕様(建設図書規定図書仕様と協議し、平成24年版)
2 仮設工事	1 監督事務所 2 工事用水 3 工事用電力	※参照 ・設計しない 1号・2号・3号・4号・5号 ※参照 ・利用できない ・利用できない(※参照) (数量) ・利用できない(※参照) (数量)
3 土工	① 埋戻し/盛土 ② 建設発生土の処理	・A種 ※参照 ・B種 ※参照 ・C種 ※参照 ・D種 ※参照 ① 埋戻し/盛土 ※参照 ② 建設発生土の処理 ※参照
4 地盤工事	① 既設コンクリート杭 地盤	確認 ※既設コンクリート杭(※日本建築センター等の評価値) 評価値 径(mm) 杭長(mm) 杭径(mm) 杭間隔(mm) 杭深さ(mm) 杭径(mm) 杭径(mm) 杭長(mm) 杭径(mm) 杭間隔(mm) 杭深さ(mm) 杭径(mm)




工 事 概 要			
工事場所	群馬県伊勢崎市日乃出町7-0-2番地		
敷地面積	63,542.13 m <sup>2</sup>	19,255.19 坪	
用途地域	準工業地域 防火指定なし		
建ぺい率	24%	許容建ぺい率	60%
容積率	28%	許容容積率	360%
建物用途	公設市場(卸売市場) 06610		
構造規模	鉄骨造2階建 申請建物(鉄骨造1階建)		
構造制限	なし		
	既存部分	申請部分	計
建築面積	15,415.38	+ (115.2)	= 15,530.58 m <sup>2</sup>
延床面積	17,843.23	+ (115.2)	= 17,958.43 m <sup>2</sup>
最高高	14.60 m	(4.62 m)	
軒高	14.10 m	(4.3 m)	

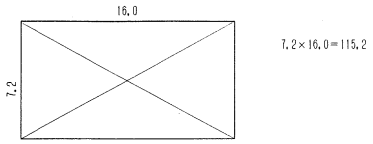

建物求積図 S=1:200

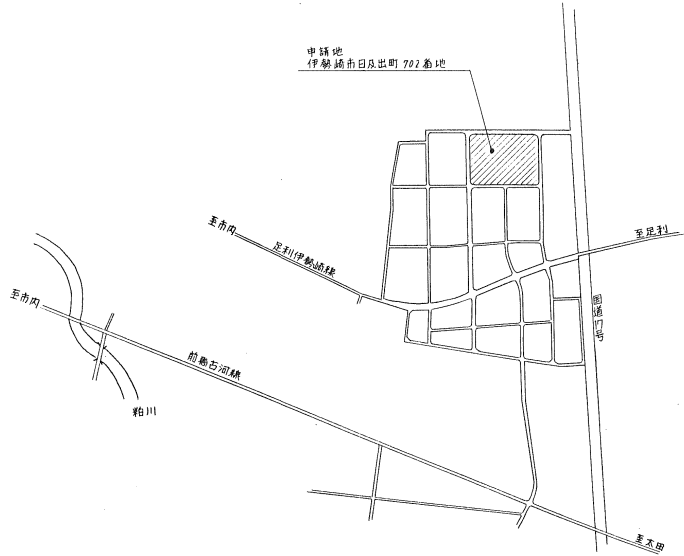


案内図

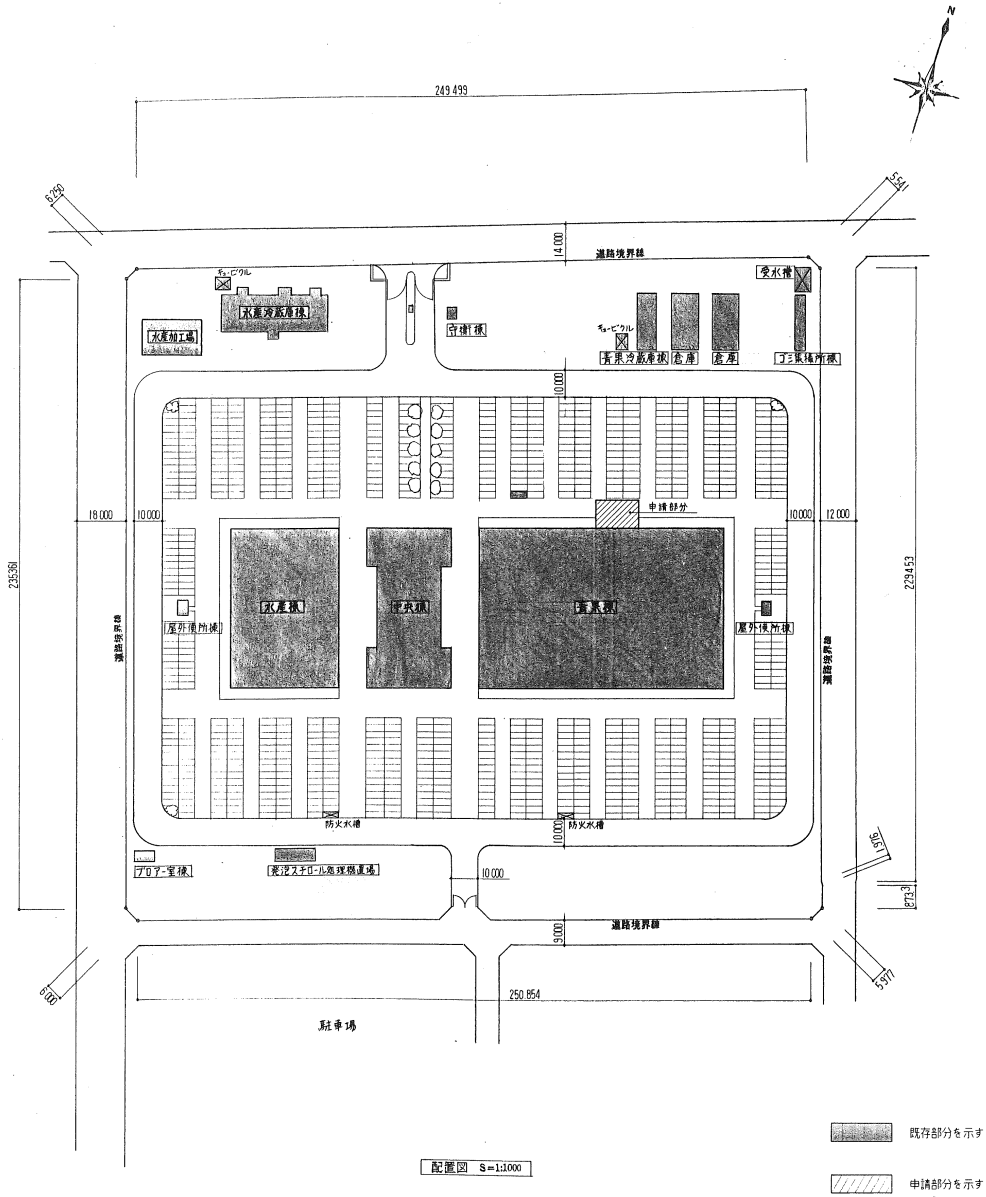

配置図 S=1:1000




- 既存部分を示す
- 申請部分を示す

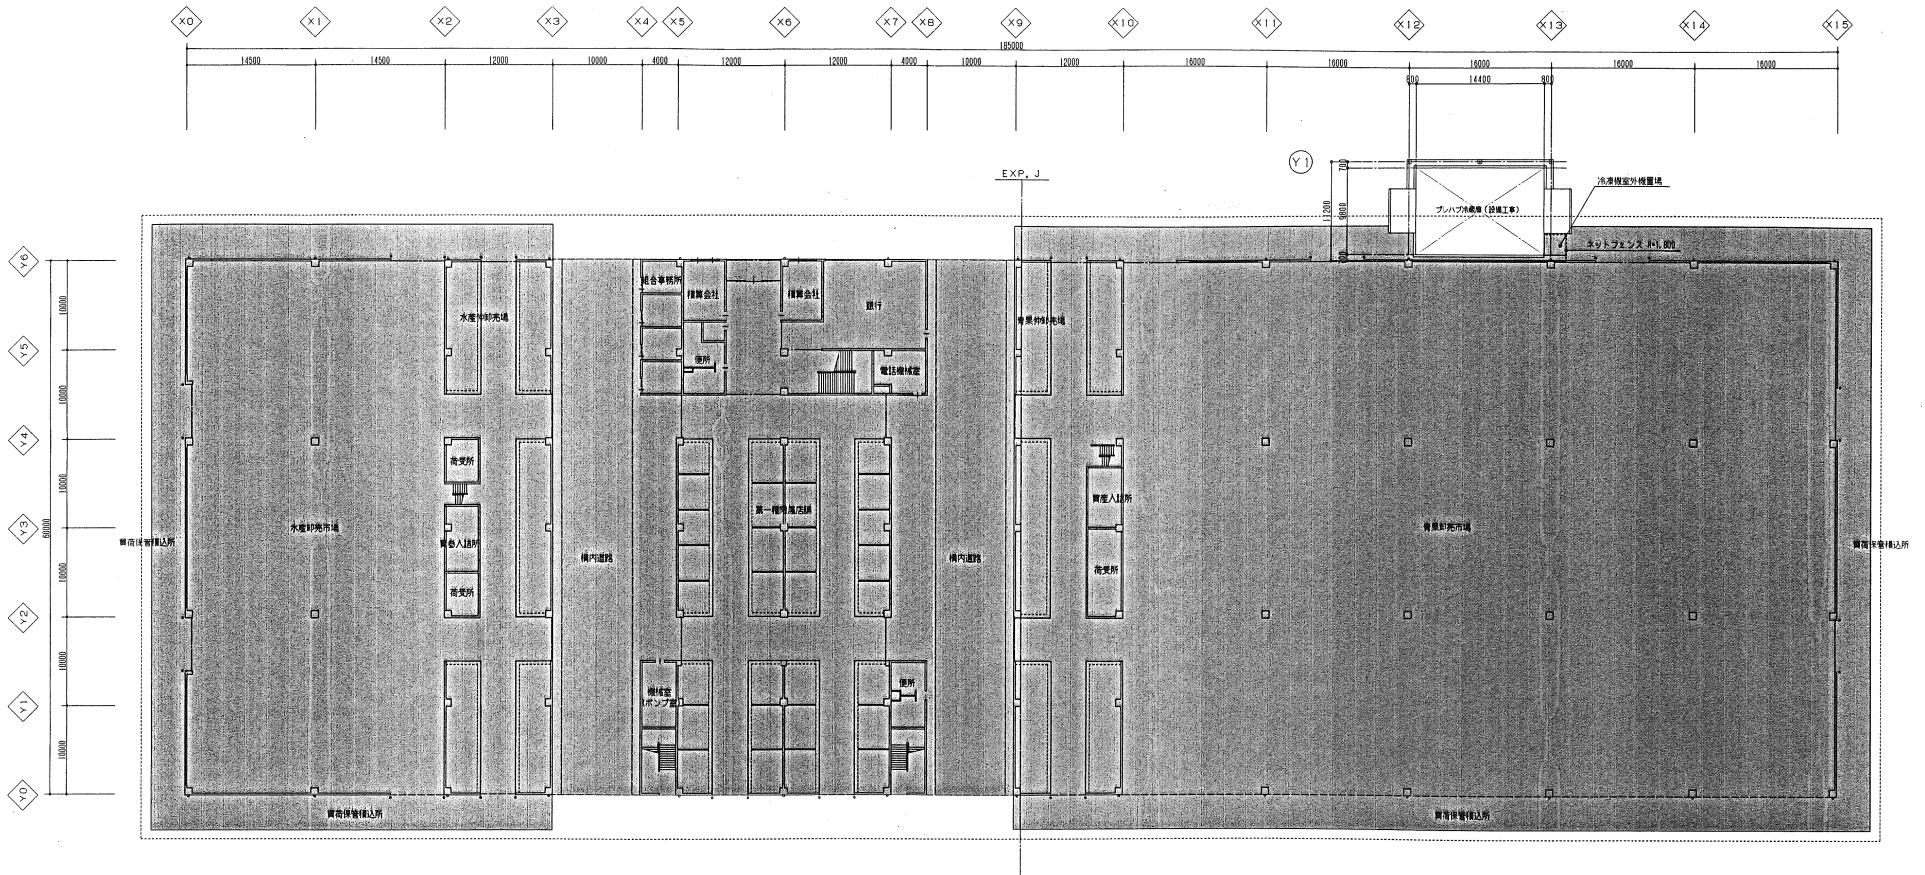

1階平面図 S=1:300

既存部分を示す

工事名 公設市場青果プレハブ冷蔵庫設置工事			
図面 名称	1階平面図	縮尺 1:300	図面 番号 A-4
[Redacted]		[Redacted]	


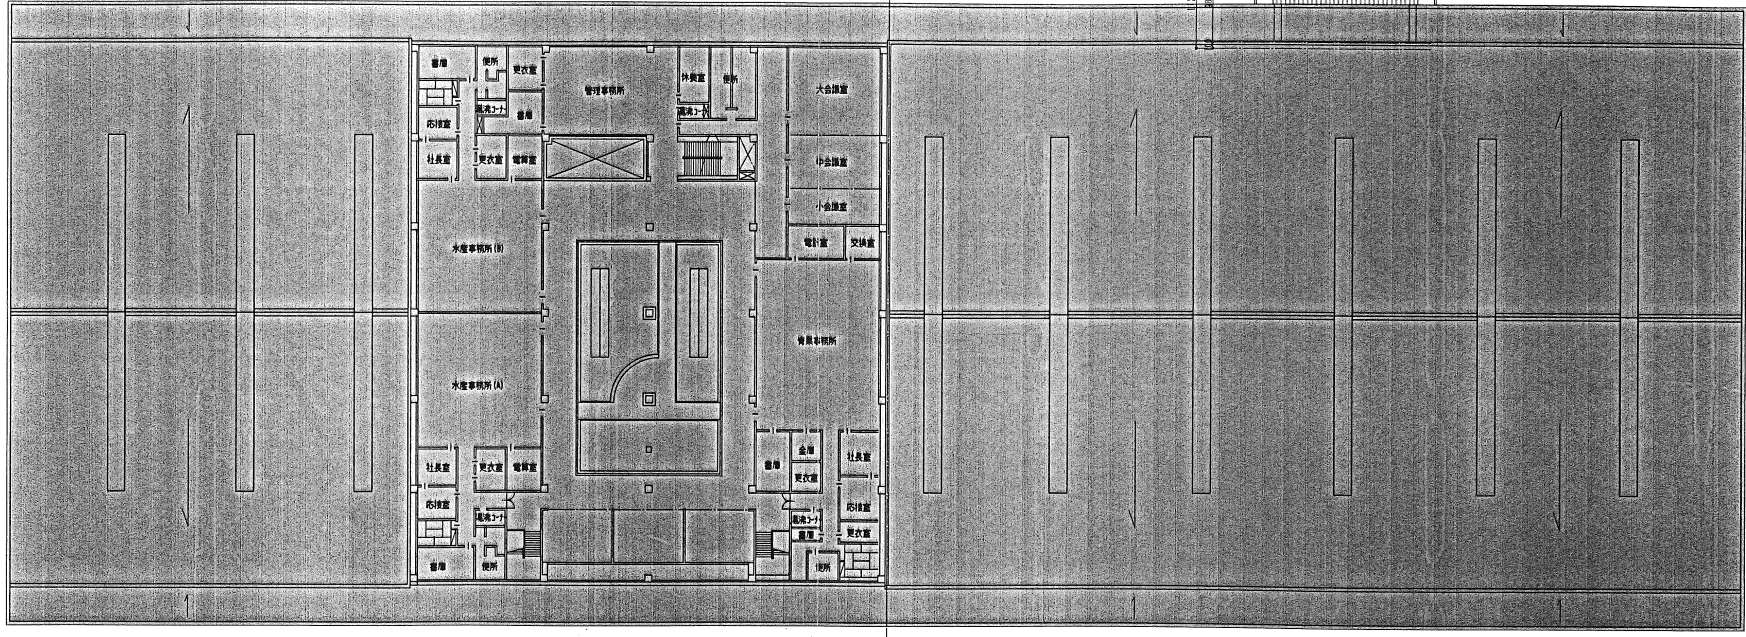
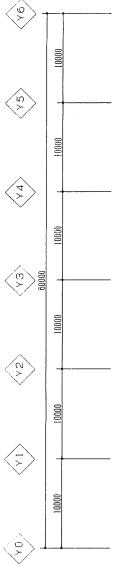
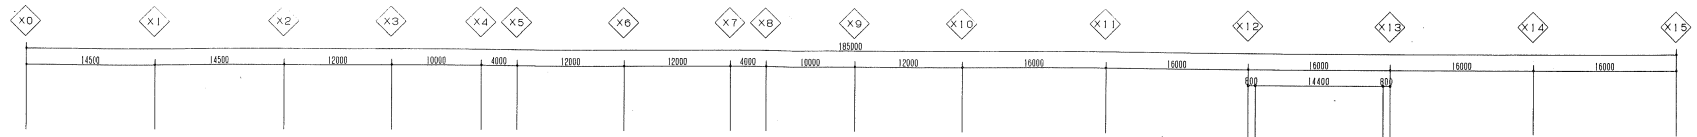


2階平面図 S=1:300


既設部分を示す

工事名	公設市場青果プレハブ冷蔵庫設置工事		
図面名称	2階平面図	縮尺	1:300
		図面番号	A-5



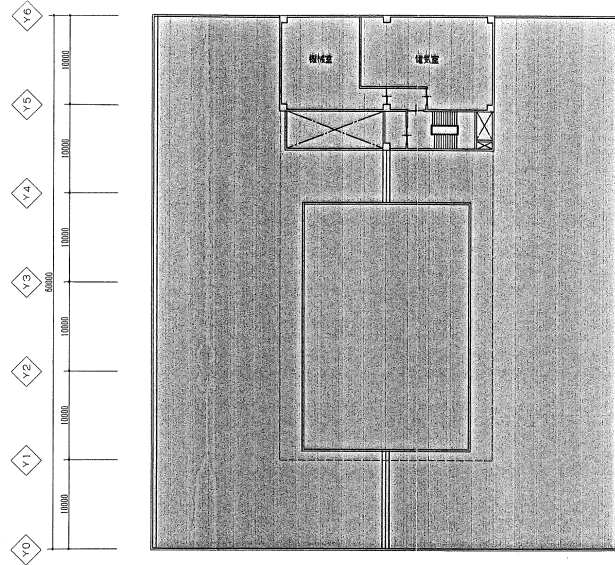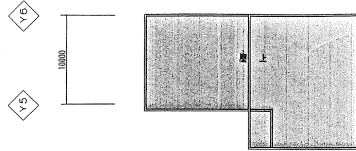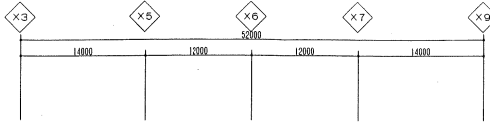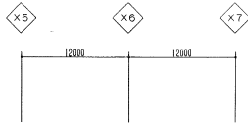


3階平面図 S=1:300

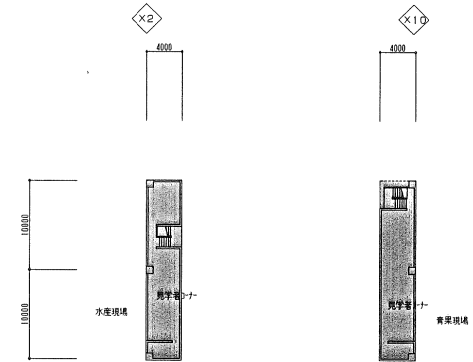

中2階平面図 S=1:300

 既存部分を示す


工事名	公設市場青果プレハブ冷蔵庫設置工事		
図面名称	中2階・3階平面図	縮尺	1:300
		図面番号	A-6

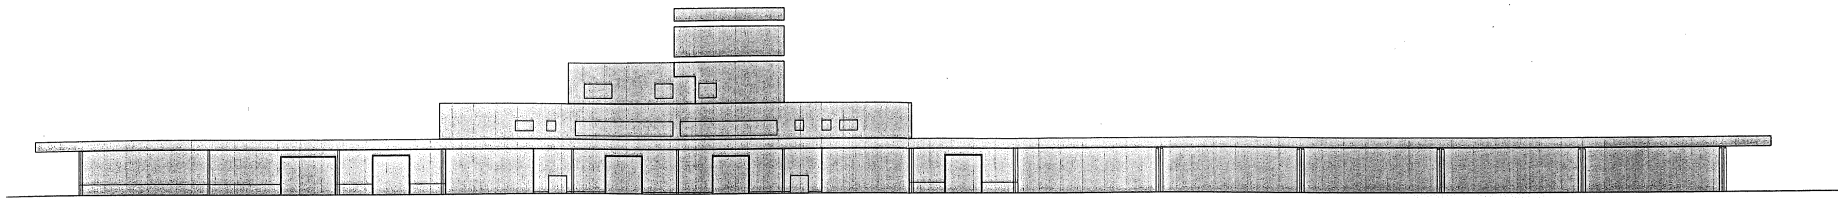

◇X0

◇X15


南立面図 S=1:300

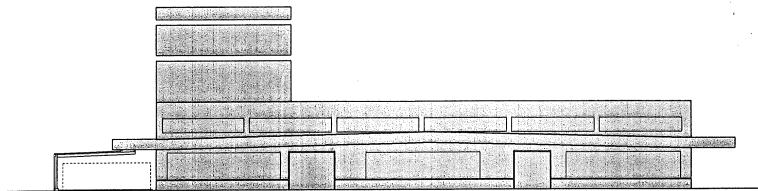

○Y1 申請部分 ◇Y6

◇Y0


西立面図 S=1:300

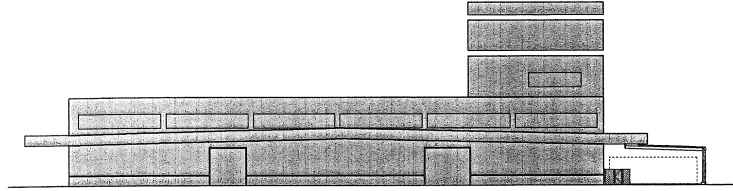

◇Y0

◇Y6 申請部分 ○Y1

東立面図 S=1:300

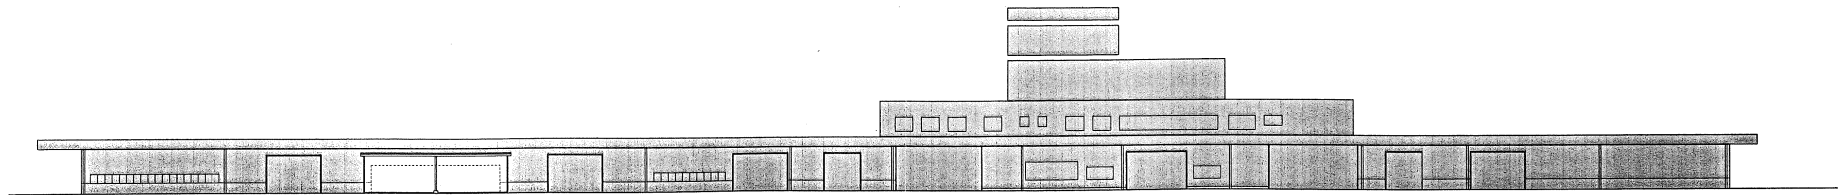

◇X15

◇X13

申請部分


◇X12

◇X0


北立面図 S=1:300

既設部分も示す

図面名称	立面図	縮尺	1:300
		図面番号	A・7

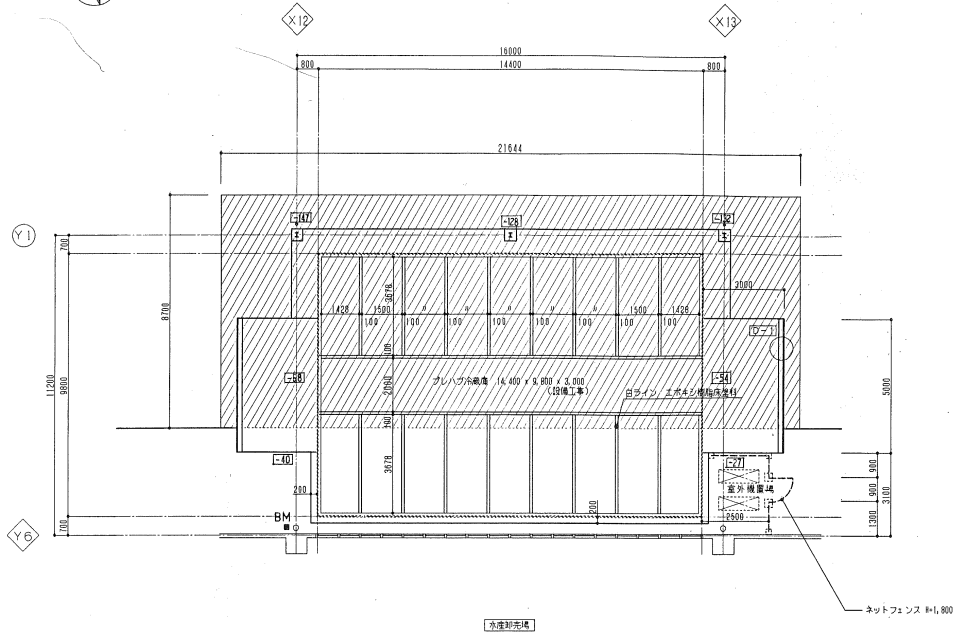


平面詳細図 S=1:100

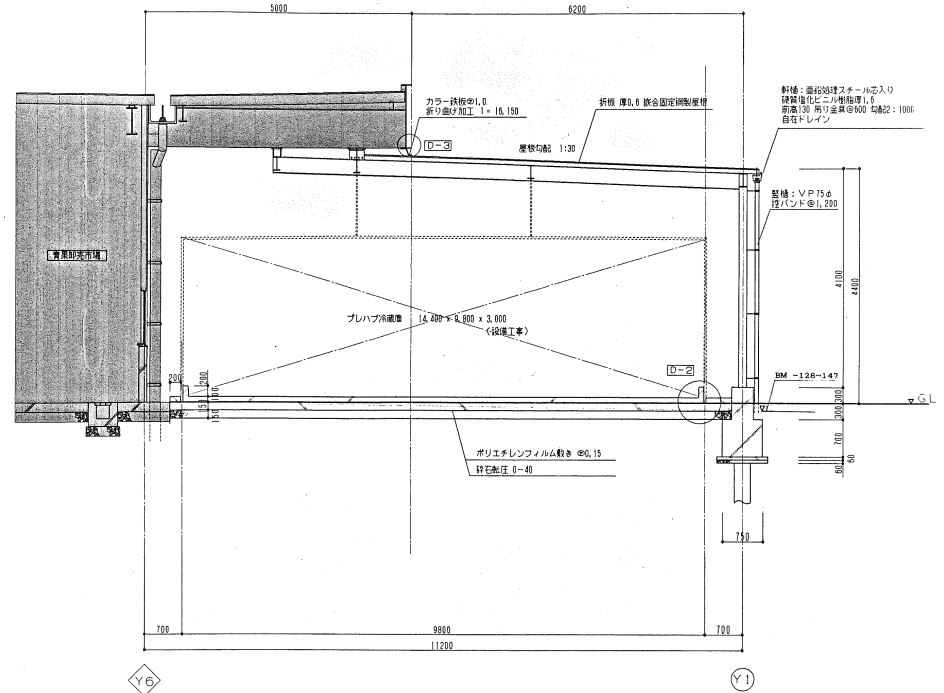


断面詳細図 S=1:50


※鉄骨表し部分は、すべてフタル樹脂塗エナメル塗りとする。

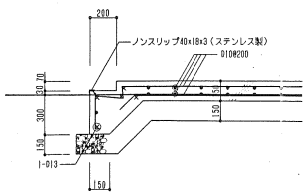

D-1 S=1:20

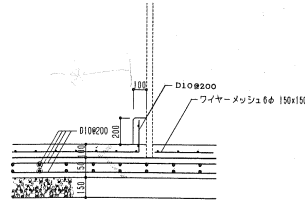

D-2 S=1:20

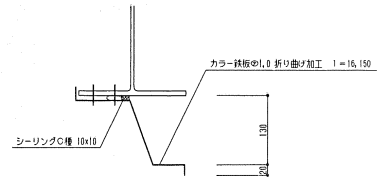


D-3 S=1:5


- 既存部分を示す
- アスファルト敷設部分を示す

※既存取り合い部分は、現場寸法あたり決定のこと。

工事名	公設市場養果プレハブ冷蔵庫設置工事		
図面名称	平面詳細図・断面詳細図・部分詳細図	縮尺	1:50・20:50・100
		図面番号	A-8

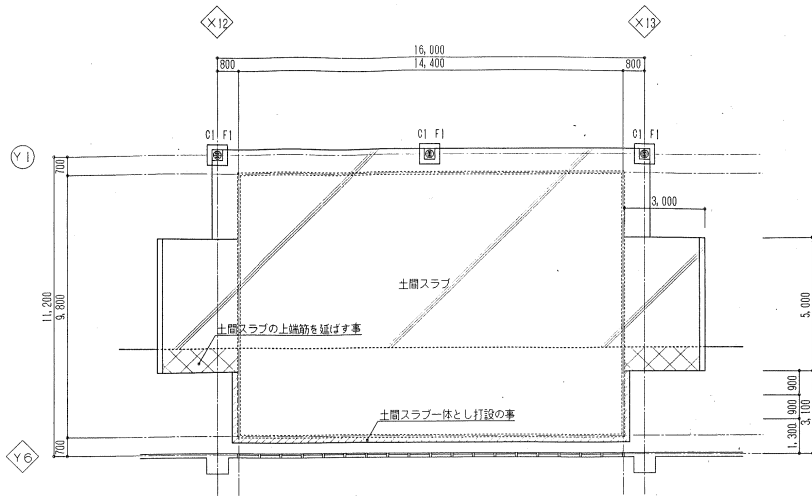


基礎伏図 S=1:100

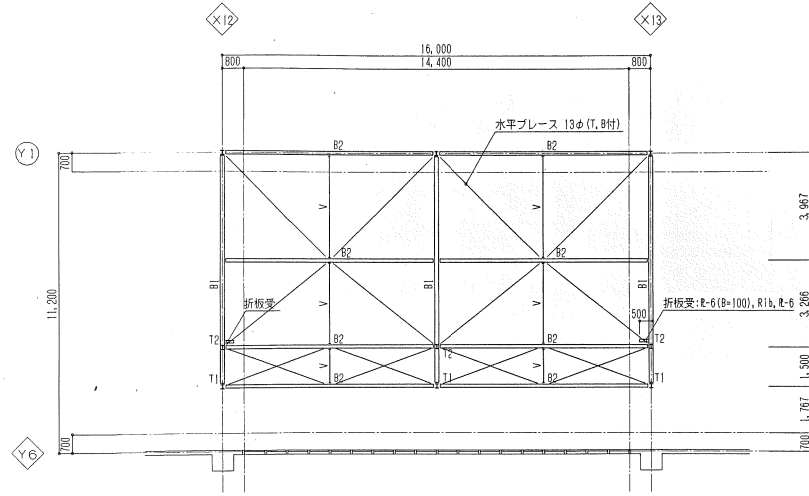

屋根伏図 S=1:100

基礎リスト S=1:30

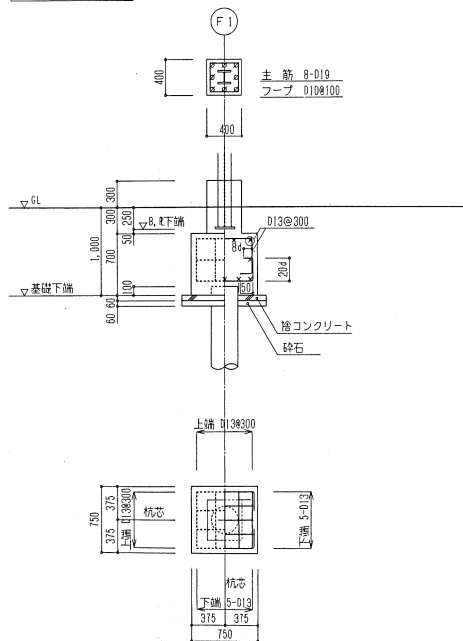


鉄骨部材リスト 共通事項 1.特記なき限りボルトは、HTB F10T とする。 2.アンカーボルトボルトは、ダブルナット・フック付きとする。

符号	部材	柱脚		仕口	備考
		ベースプレート	アンカーボルト		
C1	H-150x150x7x10	R, R-16x200x200	2-M16 L=600		
T1	H-150x150x7x10	R, R-16x200x300	現場溶接		
T2	C-250x90x9x13	R, R-16x300x300	現場溶接		



符号	部材	継手		仕口	備考
		フランジ	ウェブ		
B1	H-300x150x6.5x9	—	—	G, R-9, 3-M20	
B2	H-250x125x6x9	—	—	G, R-6, 3-M16	
V	□-100x100x2.3	—	—	G, R-6, 2-M16	仕口 CT-125x125x6x9
水平ブレース	13φ (ターンバックル付)	—	—	G, R-6, 1-M16	

- 杭仕様
1. 杭種 300φ (PHCパイプA種)
  2. 工法 埋込み工法 (認定工法)
  3. 杭長 6.0m
  4. 杭先端 GL-6.0m
  5. 杭耐力 11t/本
  6. 杭総本数 3本

- 使用材料
1. コンクリート FC21
  2. 鉄筋 SD295A: D10~D16  
SD345: D19  
継手は、重ね継手とする。
  3. 鉄骨 SS400

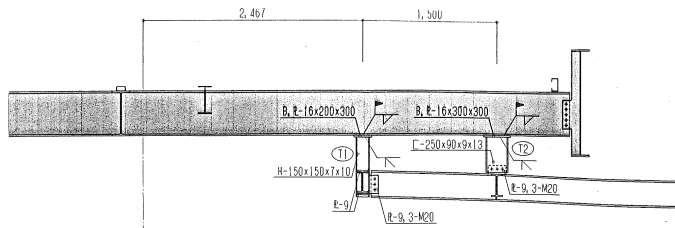


X12 通り鉄骨詳細図 S=1:30

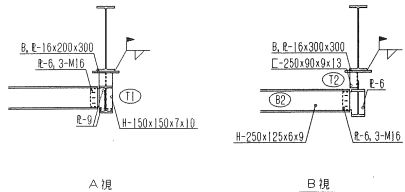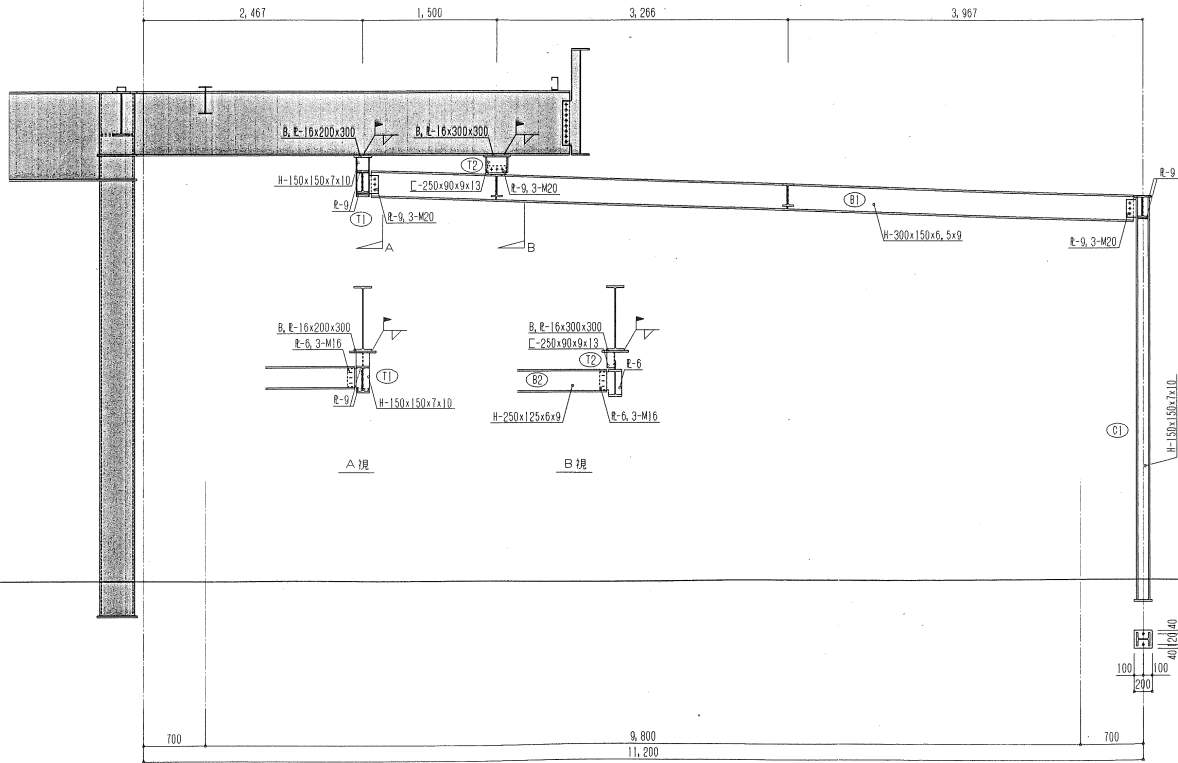

A 現 B 現

○1 柱脚詳細図  
 B, E-16x200x200  
 A, B 2-M16, L=600  
 (ダブルナット付)


X12 通り鉄骨詳細図 S=1:30

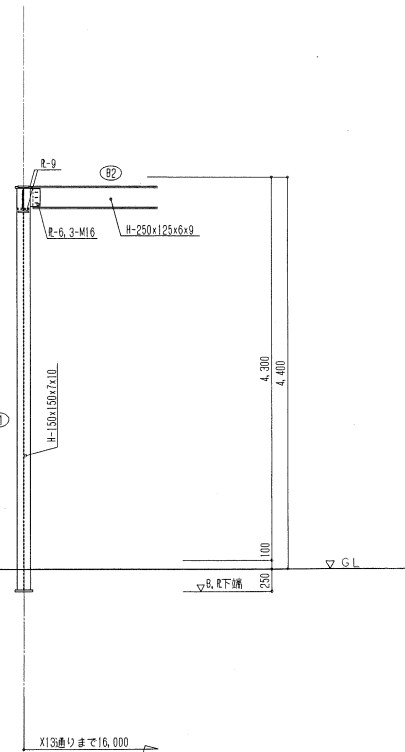


Y1 通り鉄骨詳細図 S=1:30

工事名	公設市場有業プレハブ冷蔵庫設置工事	縮尺	1:30	図面	A-10
図面	鉄骨詳細図	番号		番号	




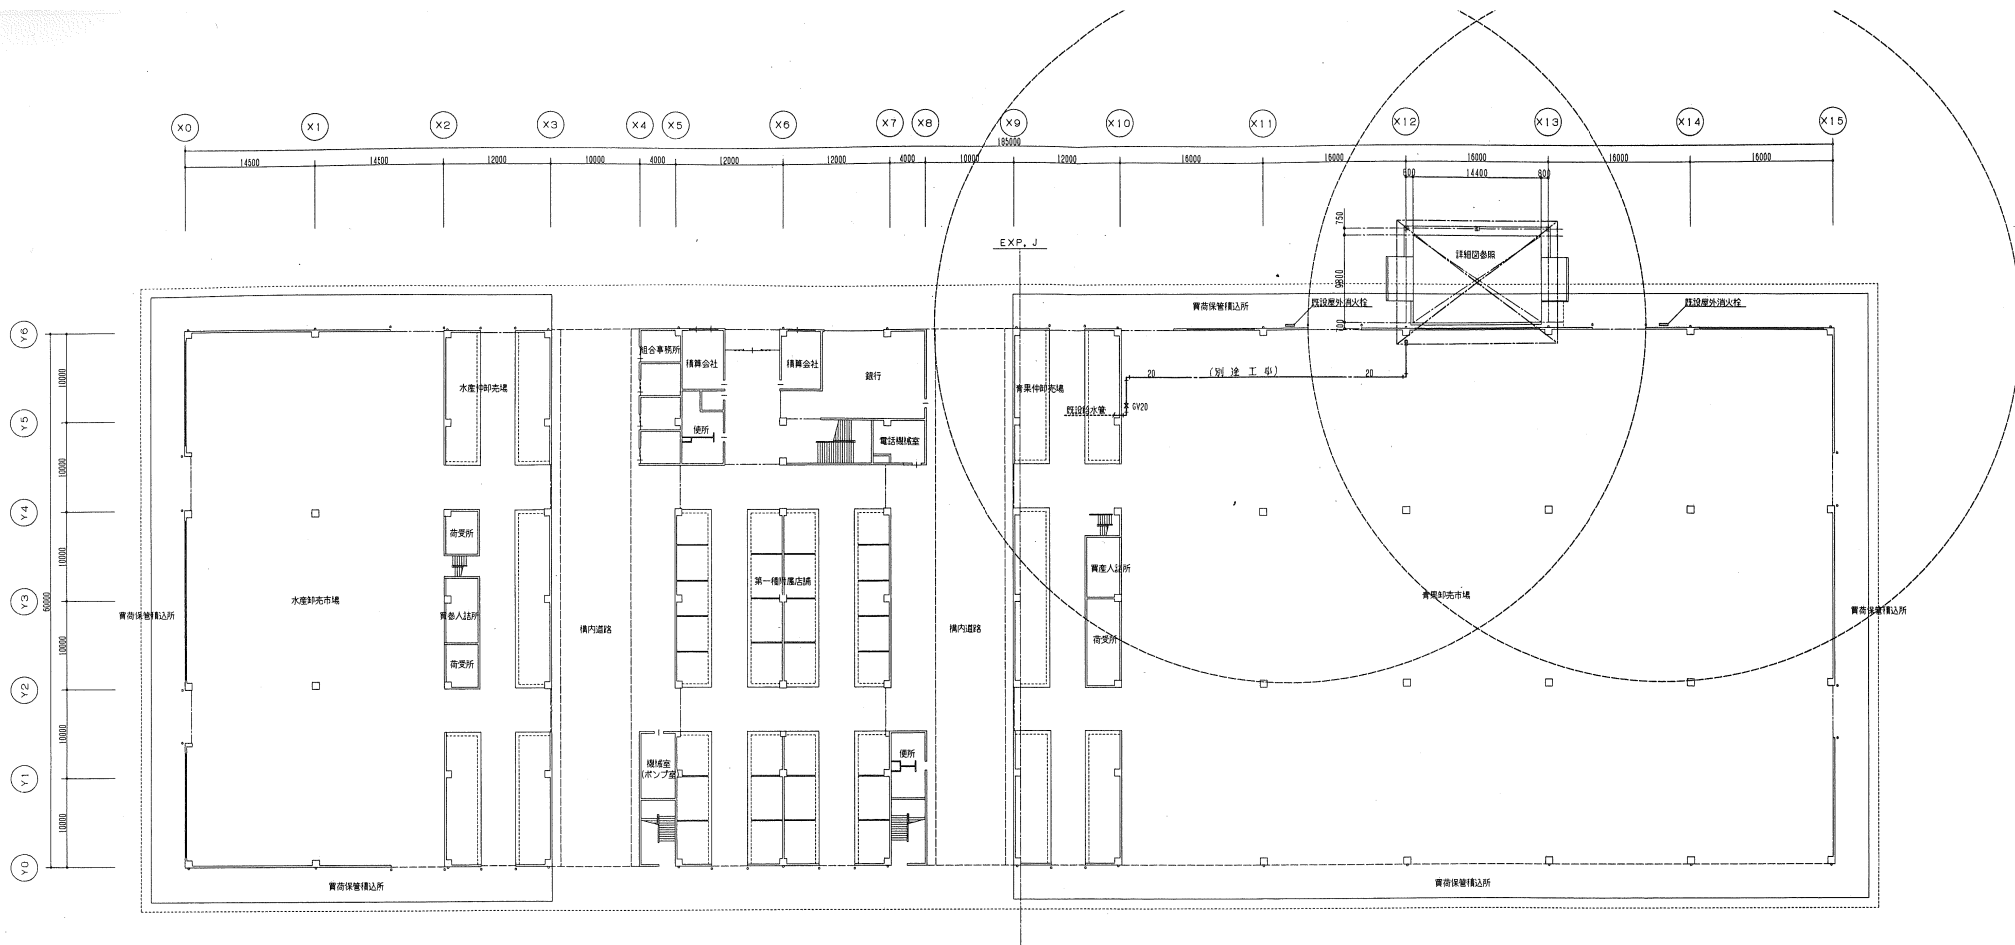


1階平面図 S=1/300

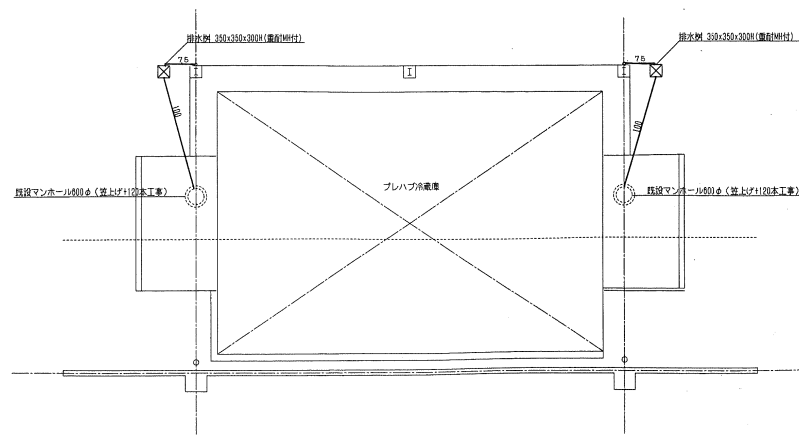

プレハブ冷蔵庫部分平面図 S=1/100

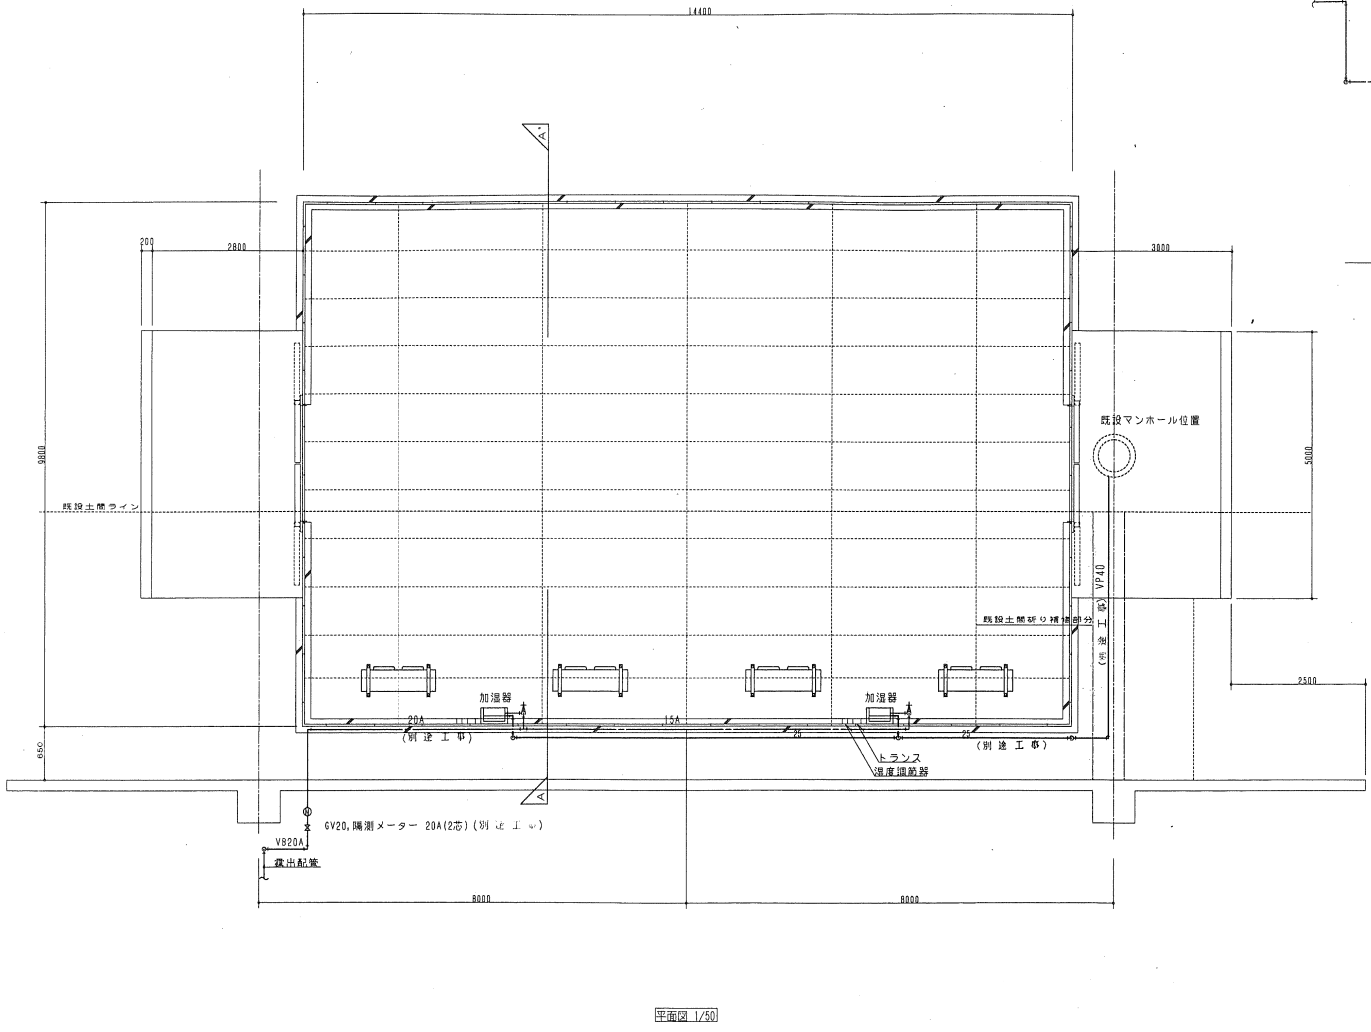

平面図 1/50

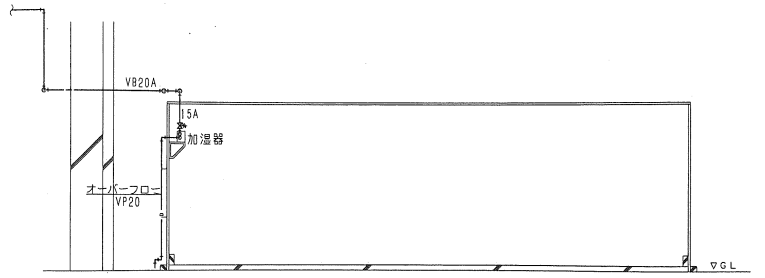


A-A' 側面図 1/50



機器表 (別注工事)

超音波式加温器	MM-SM3000X2台
室内温度調節器	庫内温度 45℃ 湿度 80%RH
室内湿度調節器	H615




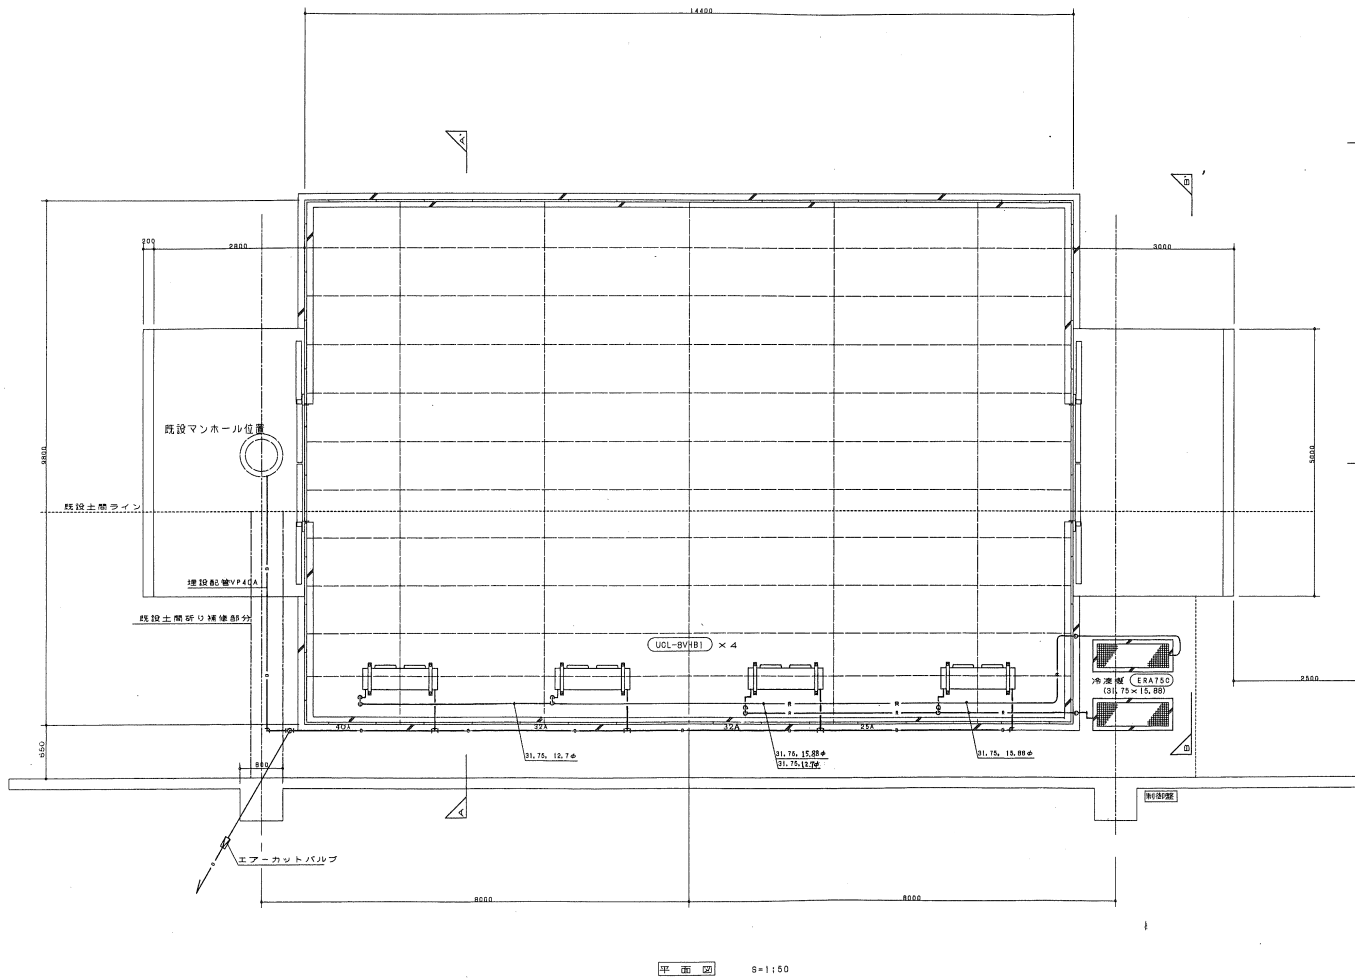


平面図 S=1:50

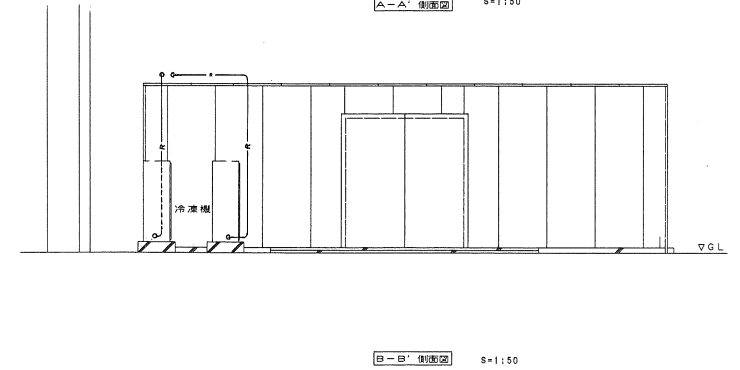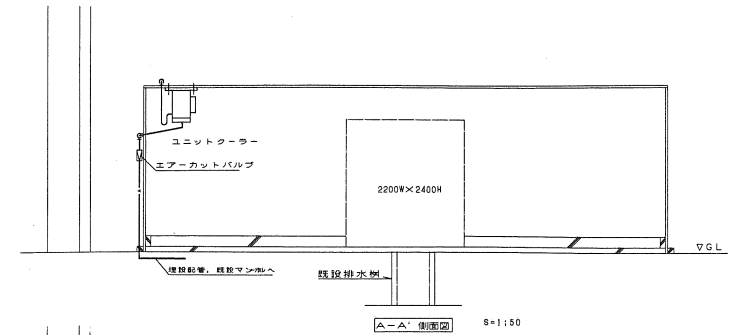


機器表


名称		仕様		
クーリングユニット	型式	ERA75C		2台
	圧縮機	電動機呼称出力 3φ 200V X 7.5KW		
	凝縮盤	法令冷凍トン4.8トン		
	送風機	プレートフィンチューブ式		
	送風能力	0.27kw		
ユニットクーラー	型式	UCL-8VHBI		4基
	冷却能力	T010C 10900kcal/h		
	フィン	プレートフィンチューブ式		
	送風機	0.2kw X 2台		
	風量	104 m³/min		
その他	配管サイズ	吸入ガス φ31.75		
		吐出 φ15.88		
	冷媒制御	温度式自動膨張弁		
	冷媒	R22		
	冷凍機油	3-368		
	温度調節器	電子サーモ (盤に含む組込)		
	温度記録計	JR1800 (盤に含む組込)		

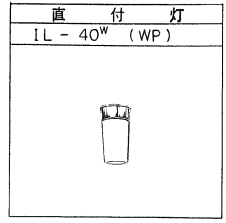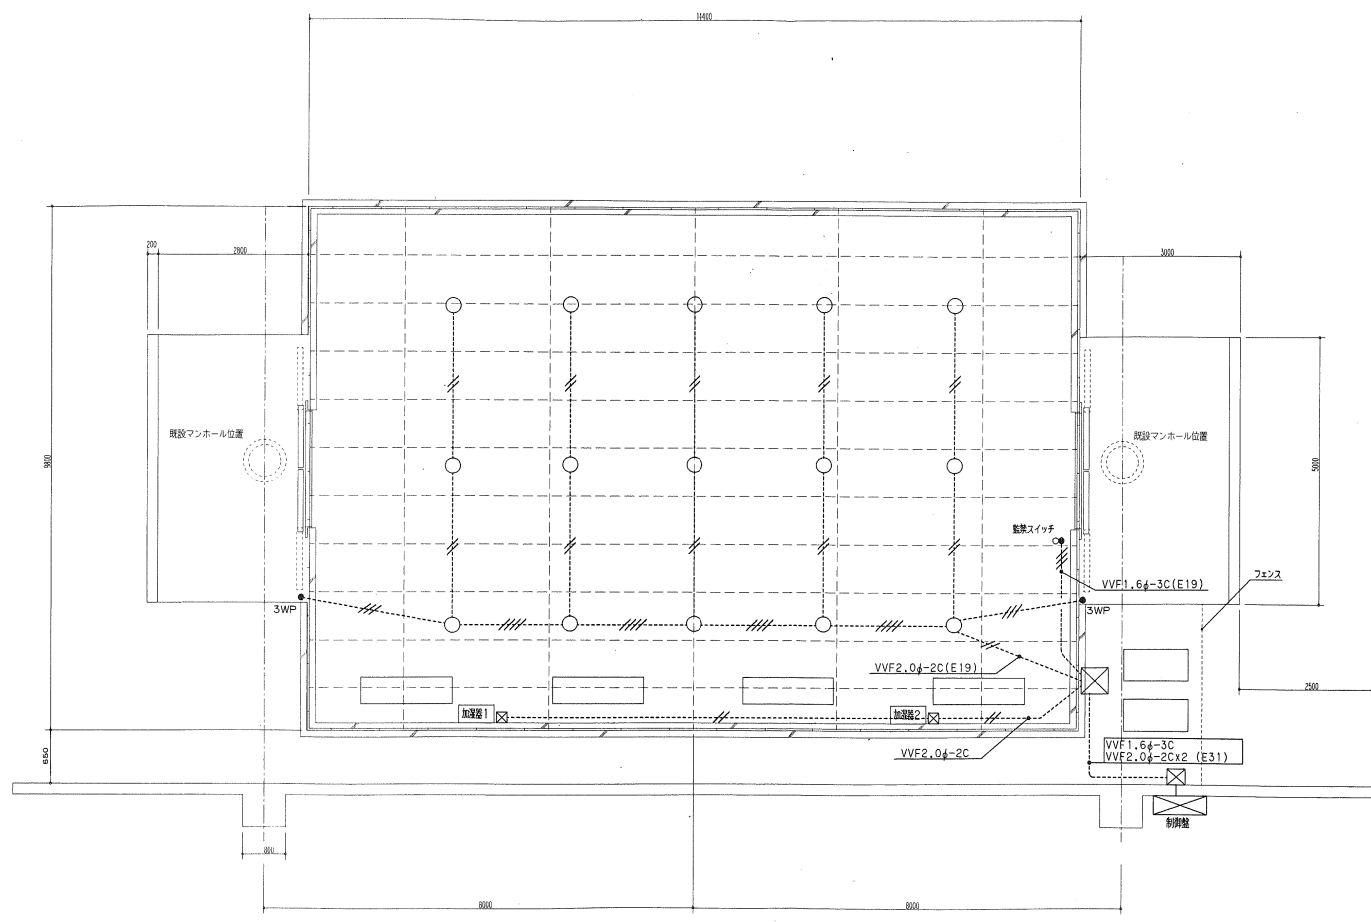


- ..... VVF1.64-2C(E19)
- ..... VVF2.04-3C(E19)
- ..... VVF2.04-4C(E25)

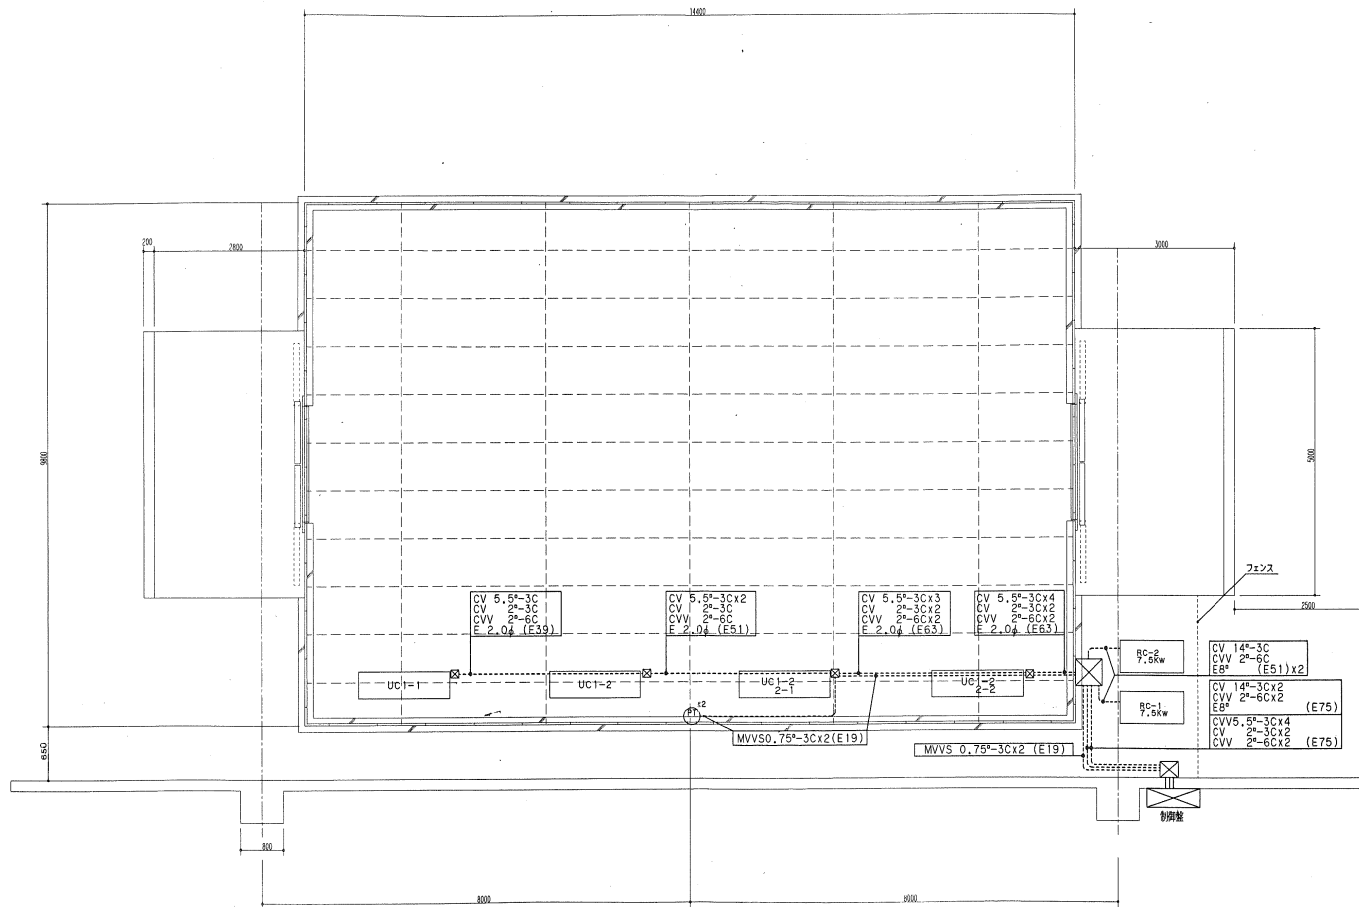

委嘱名	公設市場青果プレハブ冷蔵庫設置工事		
図面名称	動力設備図	縮尺	1/50
		図面番号	M - 6
		図面番号	9号

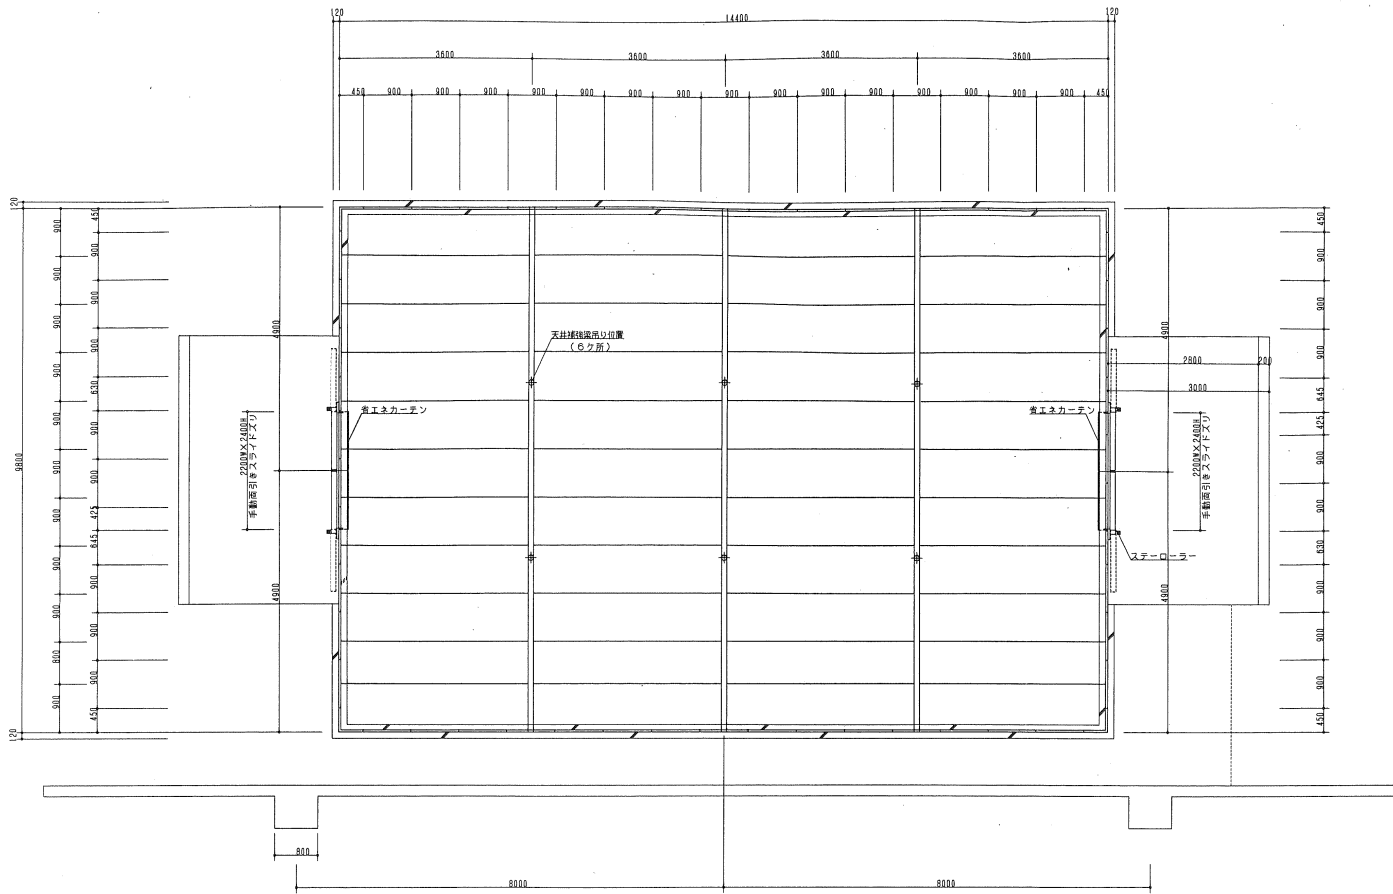


【平面図 1/50】

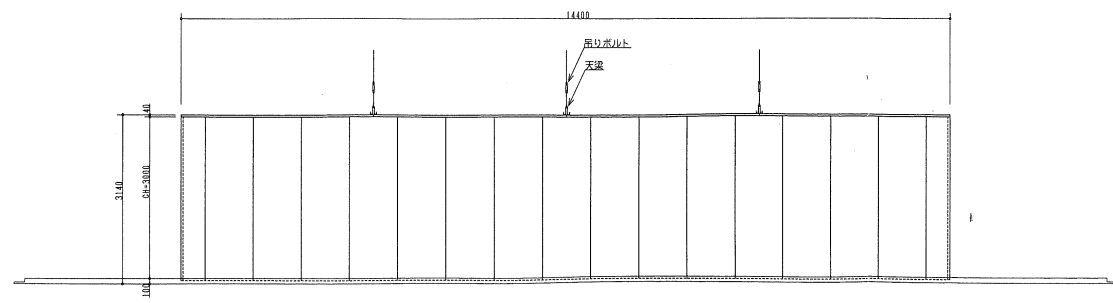


【立面図 1/50】

仕様明細

パネル	E A型	パネル厚さ=40+25mm CH=3000mm	
組立方式		現地にコーチスクリー結合	
主要材料	表面材	外:カラー鋼板 内:カラー鋼板 クリーム色 壁内板 キーストン(カラー鋼板シルバー)	
	断熱材	硬質ポリウレタンフォーム(注入発泡)	
	枠材	硬質塩化ビニル形材	
	シール材	シリコンシーラー	
	天井補強梁	SPG2.4 H=50 防錆処理材	
	ベース	SPGレール	1式
主構成	スライドズリ扉	入口有効寸法(2200W×2400H) 手動引き 省エネカーテン付き	2ヶ所

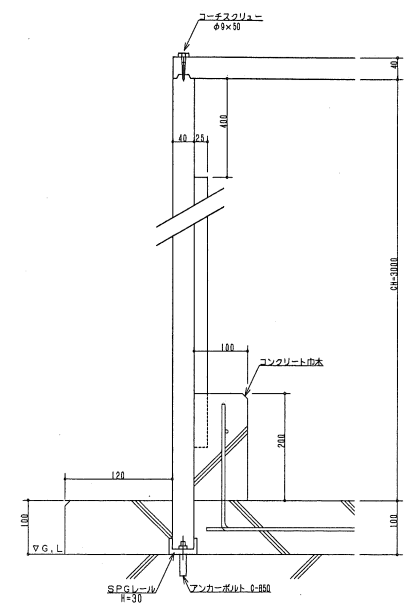


【一般断面図 1/5】

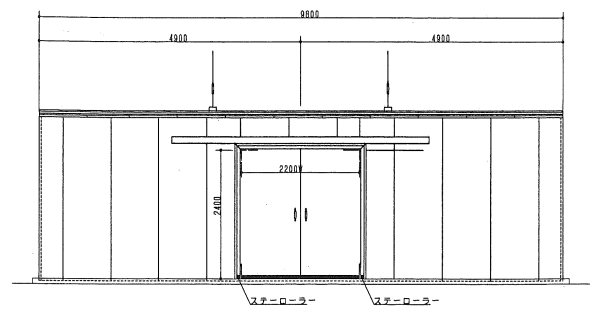

【側面図 1/50】




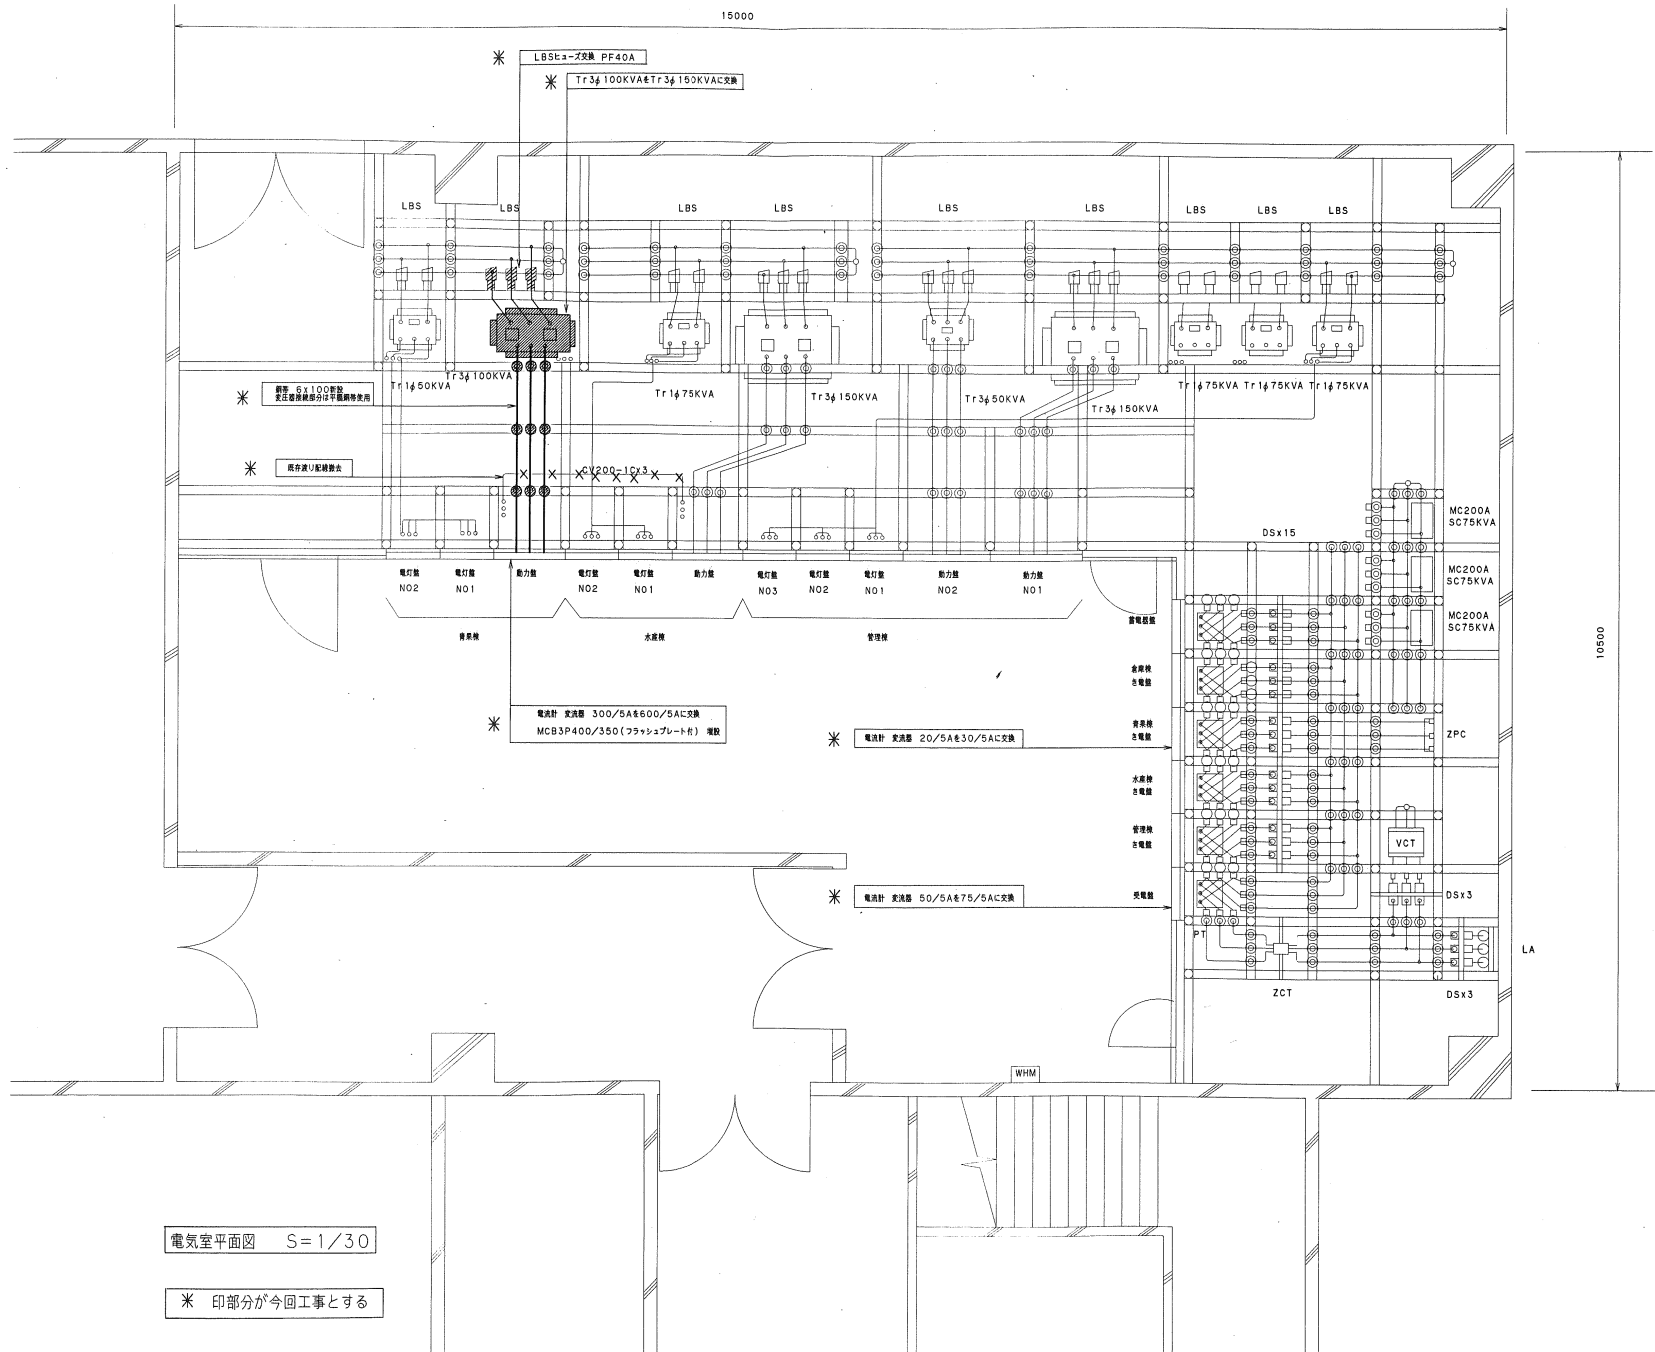

電気室平面図 S=1/30

\* 印部分が今回工事とする

受変電設備単線結線図 No. 1

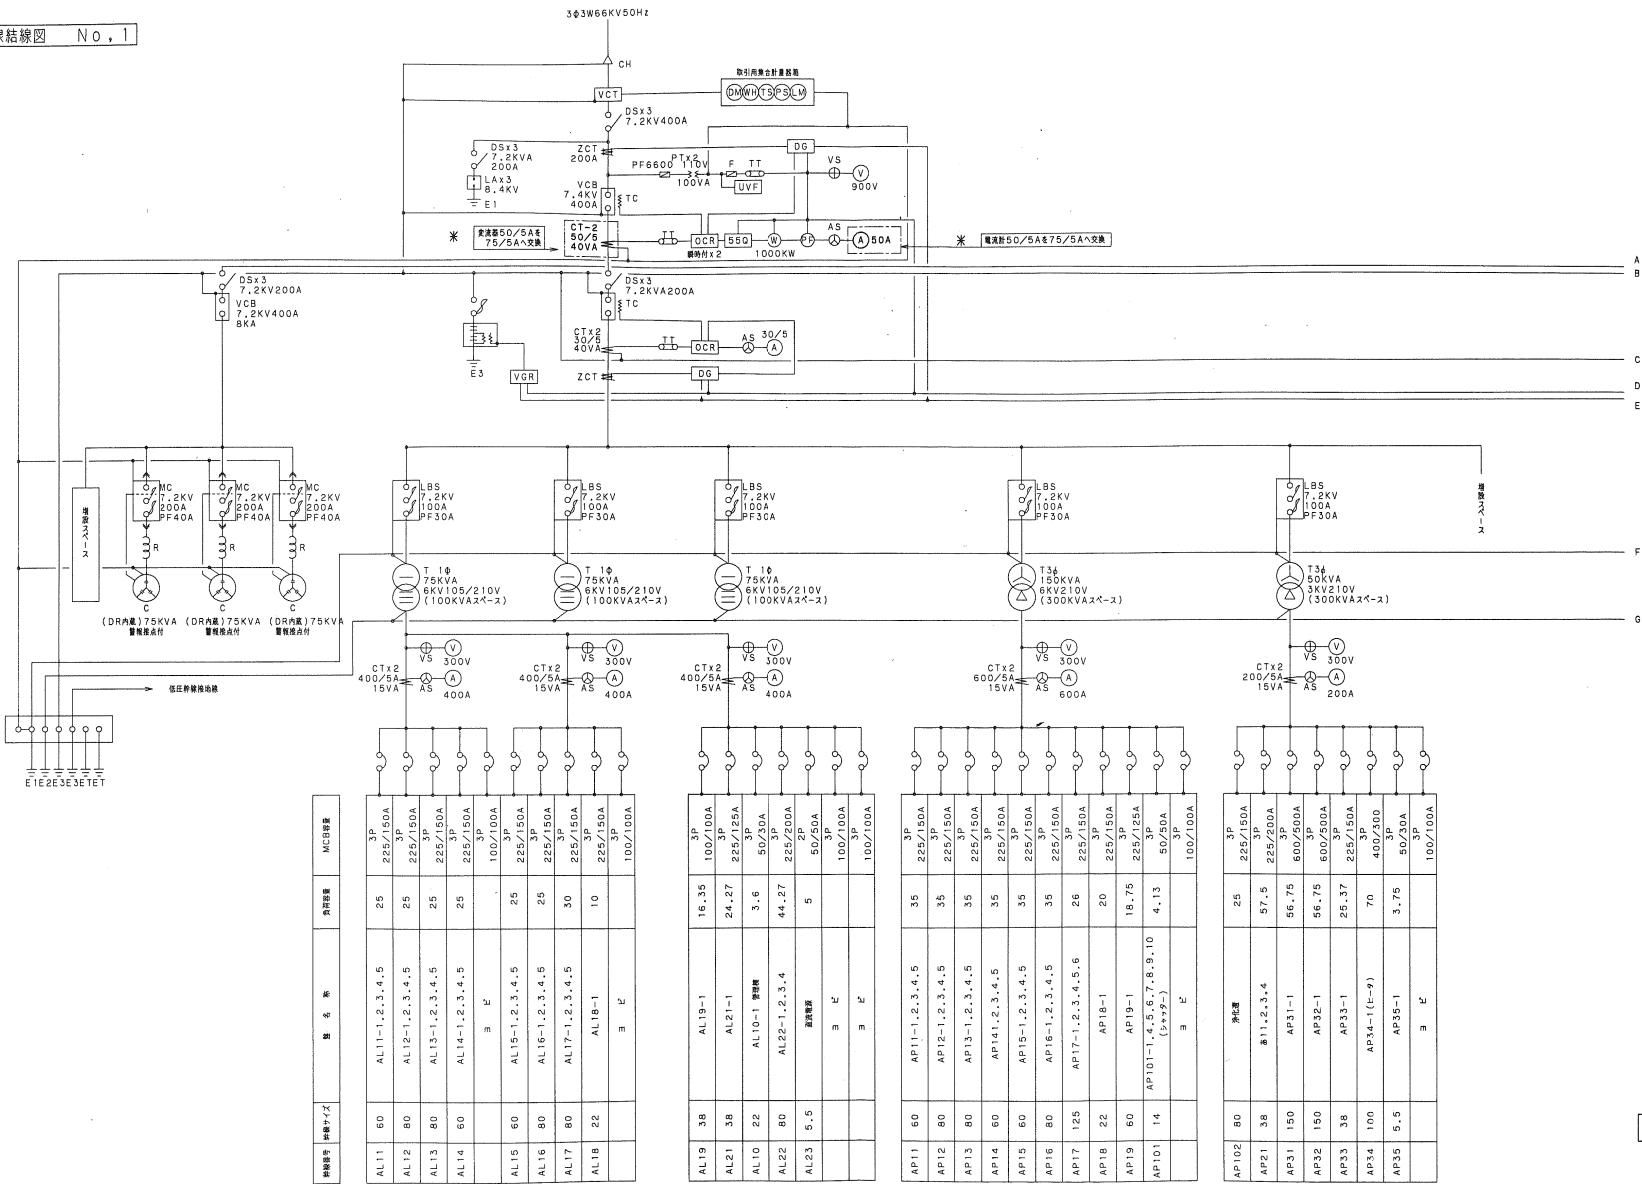

回路番号	機種・サイズ	種別	用途	MCB種別
AL11	BD	AL11-1, 2, 3, 4, 5	25	3P 225/150A
AL12	80	AL12-1, 2, 3, 4, 5	25	3P 225/150A
AL13	80	AL13-1, 2, 3, 4, 5	25	3P 225/150A
AL14	60	AL14-1, 2, 3, 4, 5	25	3P 225/150A
AL15	60	AL15-1, 2, 3, 4, 5	100/100A	3P 100/100A
AL16	80	AL16-1, 2, 3, 4, 5	25	3P 225/150A
AL17	80	AL17-1, 2, 3, 4, 5	30	3P 225/150A
AL18	22	AL18-1	10	3P 225/150A
		ヨ E		100/100A
AL19	38	AL19-1	16.35	3P 100/100A
AL21	38	AL21-1	24.27	3P 225/150A
AL10	22	AL10-1 照明機	3.6	3P 50/30A
AL22	80	AL22-1, 2, 3, 4	44.27	2P 225/200A
AL23	5.5	照明機	5	3P 50/50A
		ヨ E		100/100A
AL11	60	API11-1, 2, 3, 4, 5	35	3P 225/150A
API12	80	API12-1, 2, 3, 4, 5	35	3P 225/150A
API13	80	API13-1, 2, 3, 4, 5	35	3P 225/150A
API14	60	API14-1, 2, 3, 4, 5	35	3P 225/150A
API15	60	API15-1, 2, 3, 4, 5	35	3P 225/150A
API16	80	API16-1, 2, 3, 4, 5	35	3P 225/150A
API17	125	API17-1, 2, 3, 4, 5, 6	26	3P 225/150A
API18	22	API18-1	20	3P 225/150A
API19	60	API19-1	18.75	3P 225/150A
API101	14	API101-1, 4, 5, 6, 7, 8, 9, 10 (2+2+2)	4.13	3P 50/50A
		ヨ E		100/100A
API102	80	照明機	25	3P 225/150A
API21	38	API21-1, 2, 3, 4	57.5	3P 225/200A
API31	150	API31-1	56.75	3P 600/500A
API32	150	API32-1	56.75	3P 600/500A
API33	38	API33-1	25.37	3P 225/150A
API34	100	API34-1 (E-9)	70	3P 400/400A
API35	5.5	API35-1	3.75	3P 50/30A
		ヨ E		100/100A

電灯盤 No. 1

電灯盤 No. 2


電灯盤 No. 3

動力盤 No. 1


動力盤 No. 2

管理棟


※ 印字部分が今回工事とする

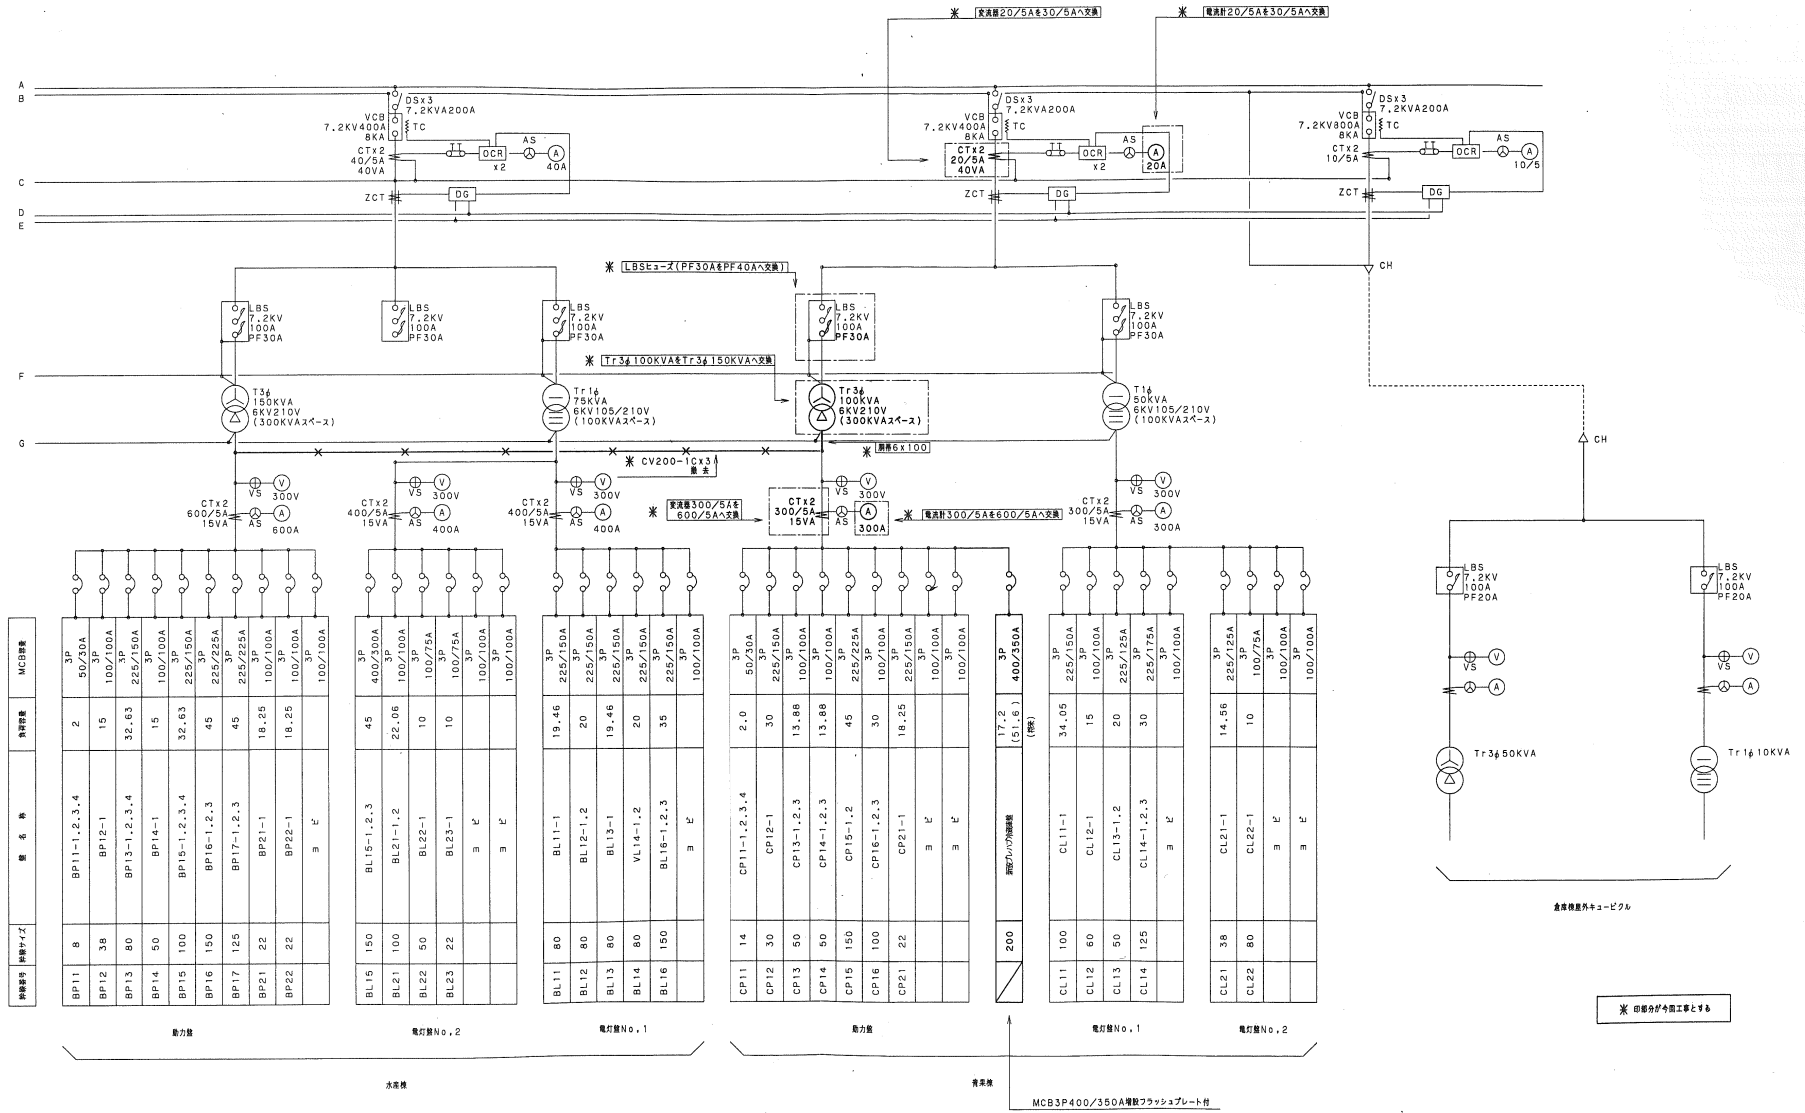




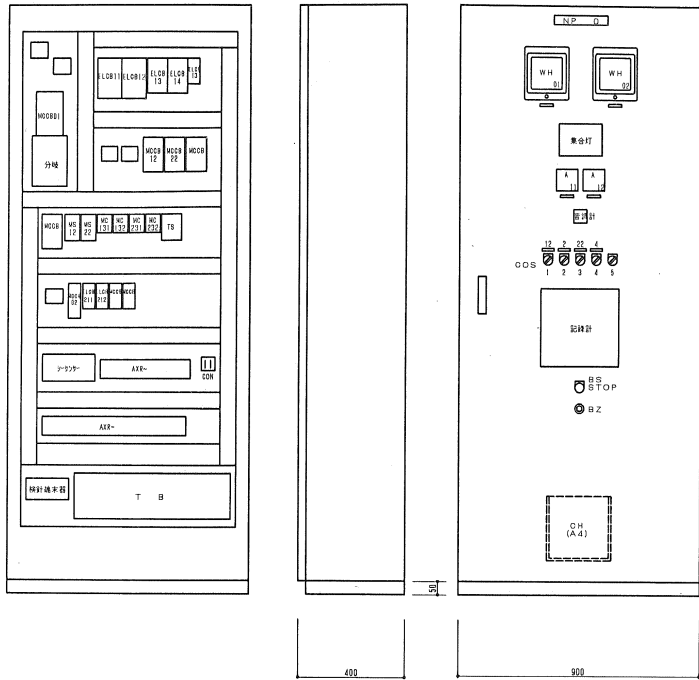


2階事務検査機設置  
風送ケーブル再使用、接続

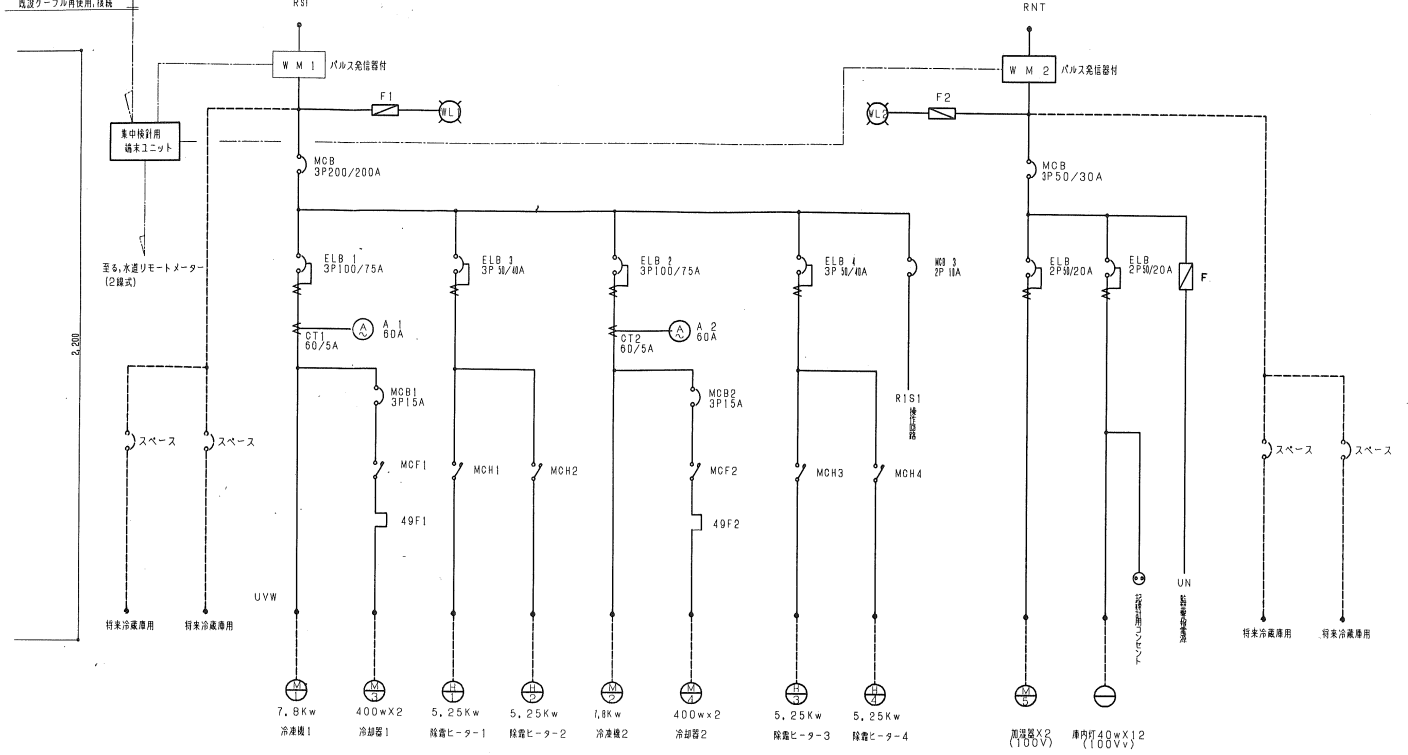



操作回路図

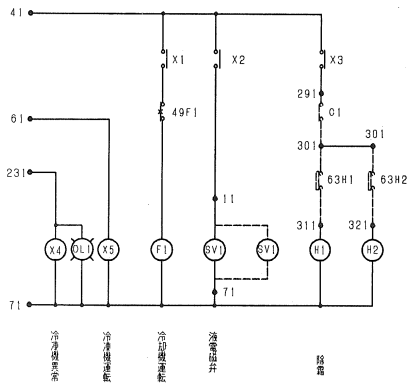



1号機



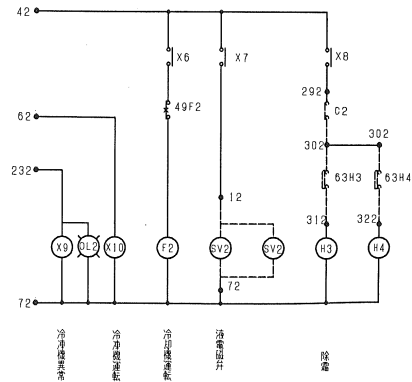


2号機


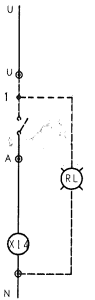
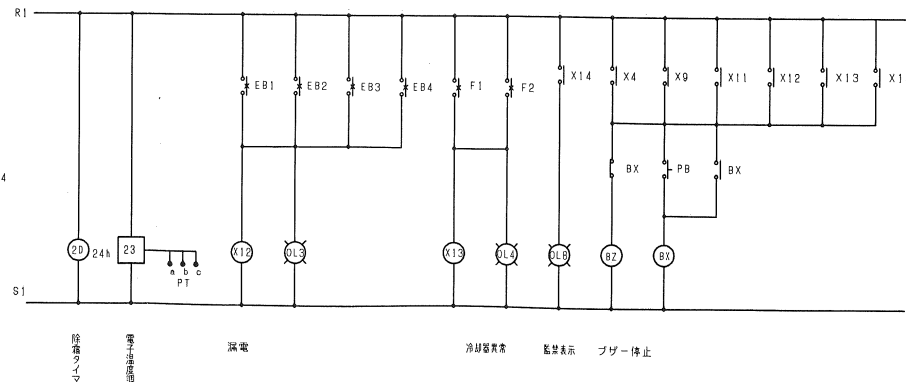


AC100V 監視スイッチ





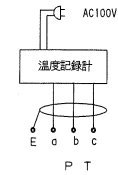
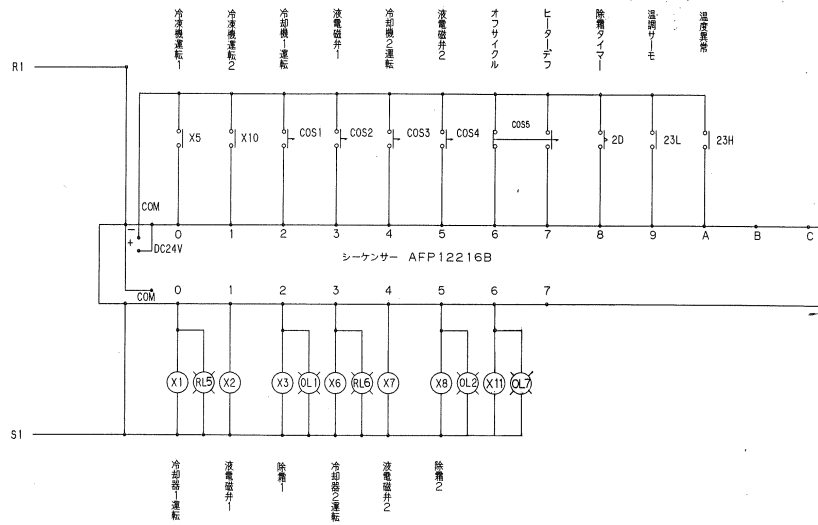


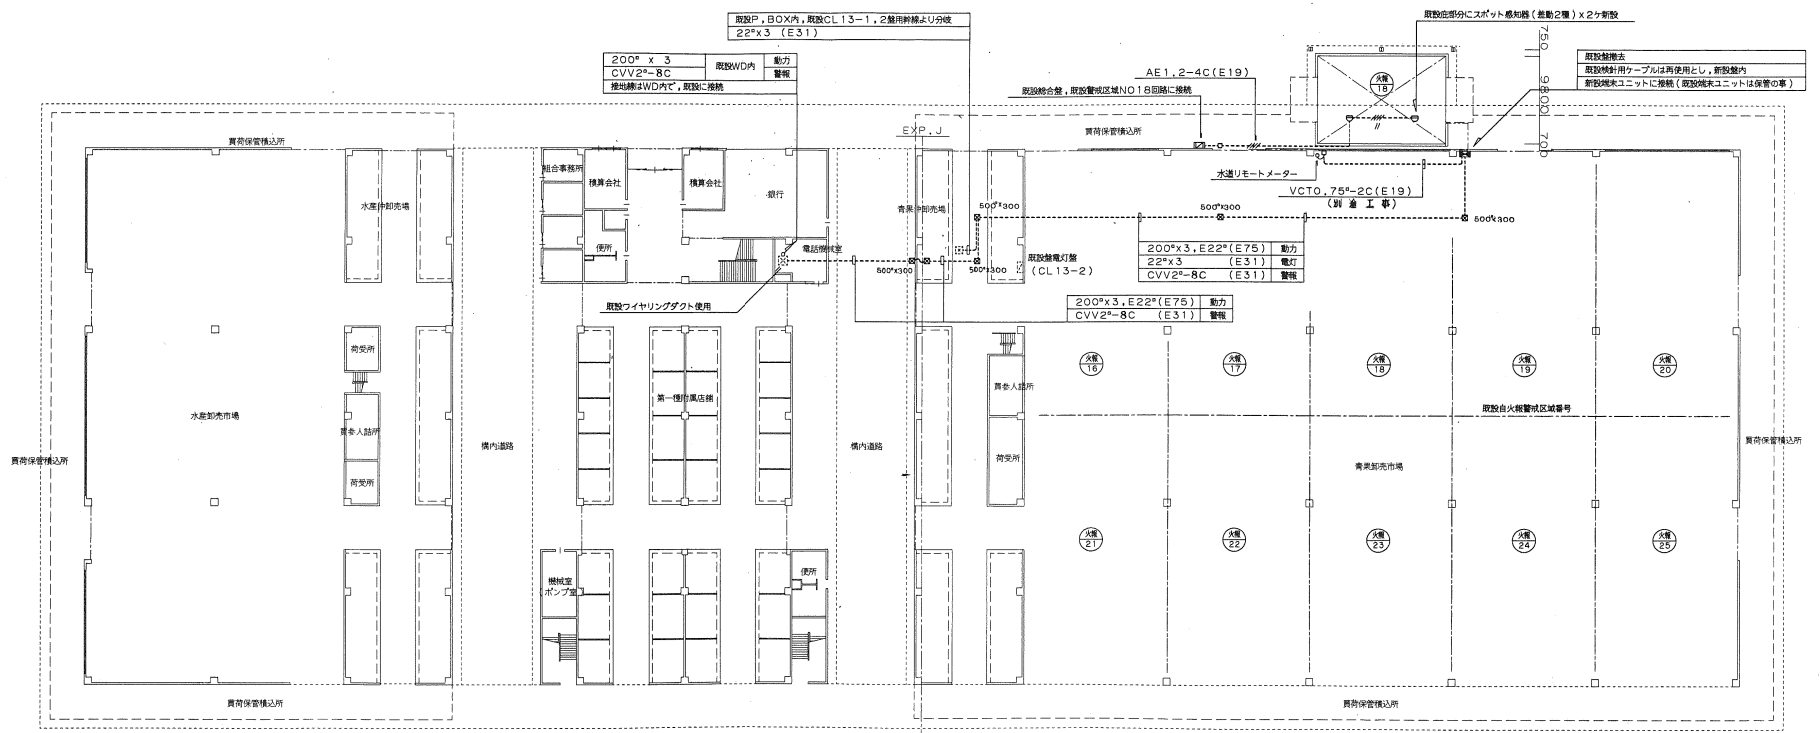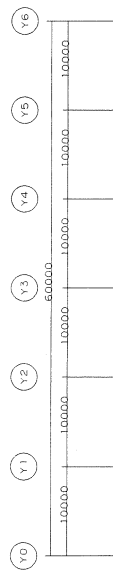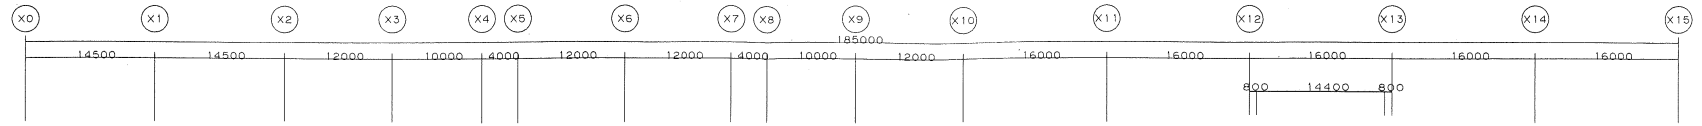


1階平面図 S=1/300

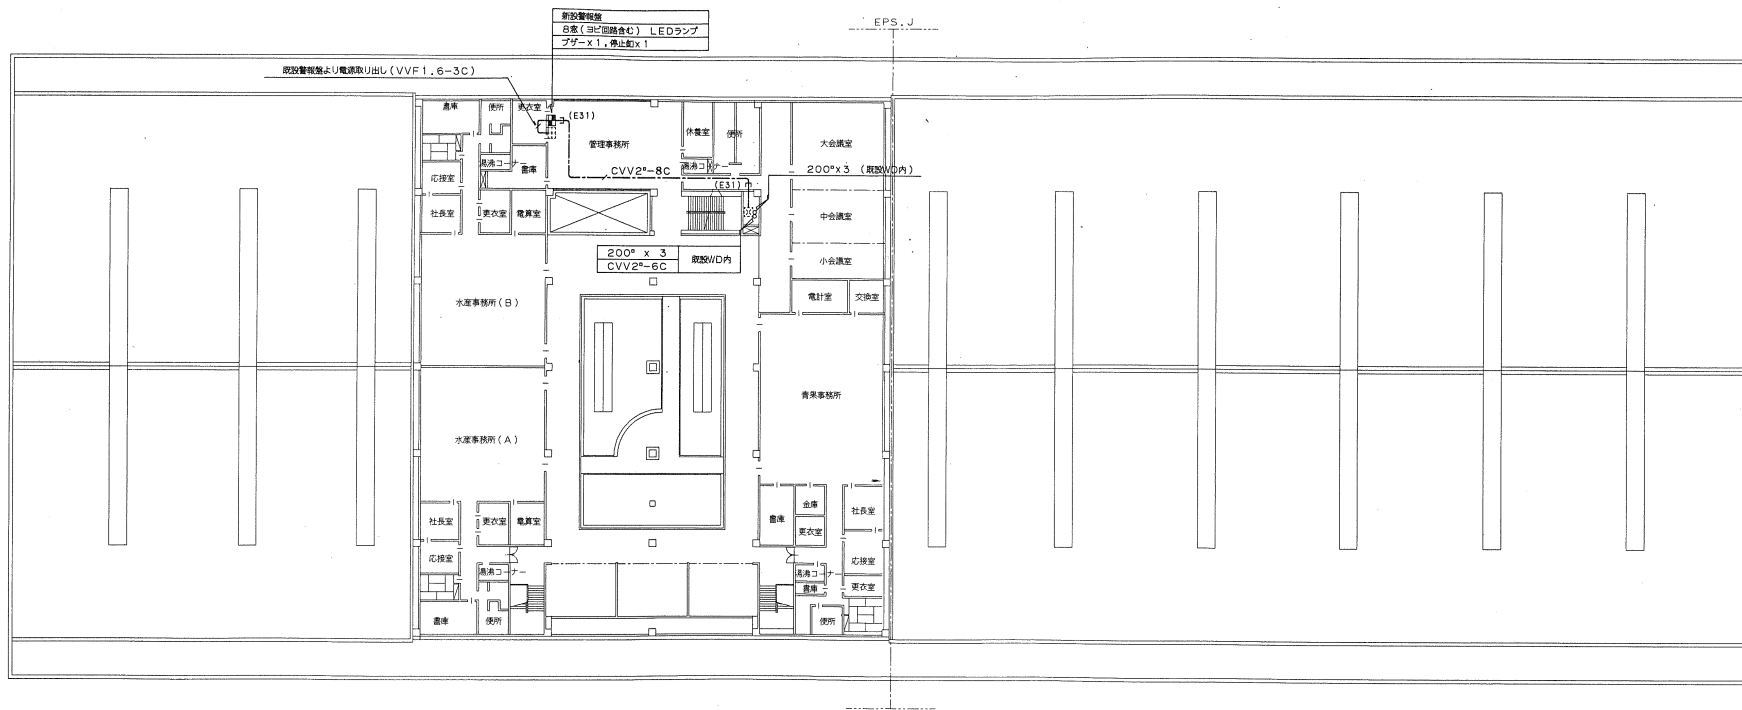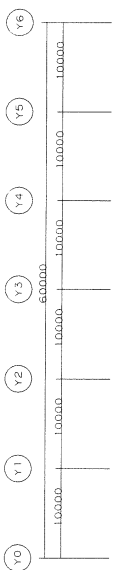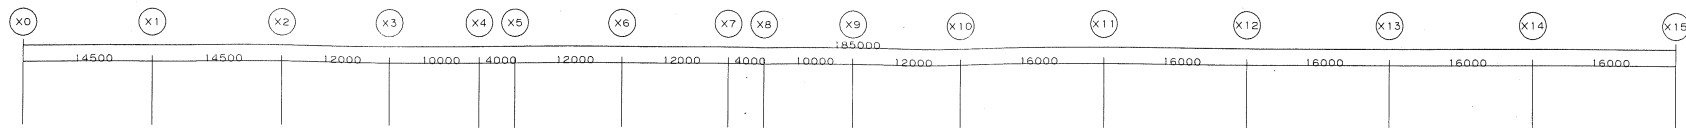

2階平面図 S=1/300

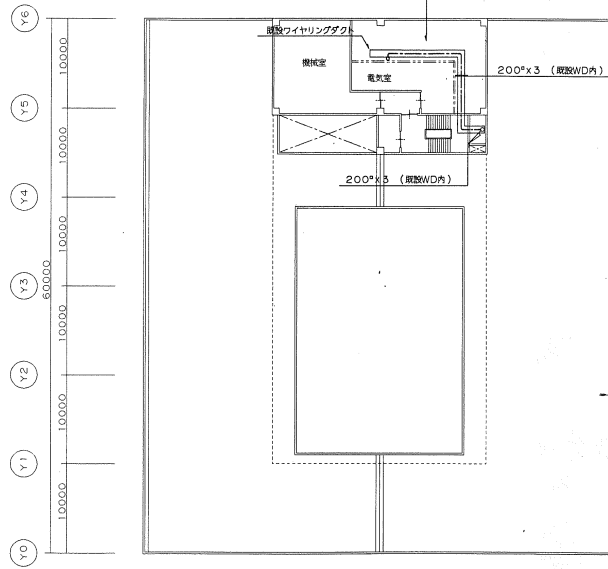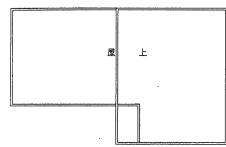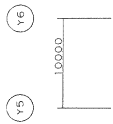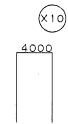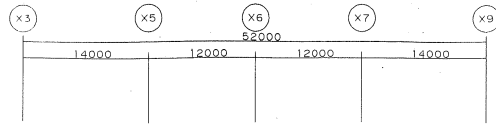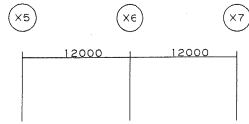

3階平面図 S=1/300

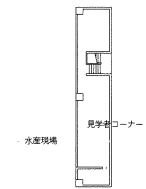

中2階平面図 S=1/300

依頼名	公設市場青果プレハブ冷蔵庫設置工事		
図面名称	幹線、火線、集中検針設備図	縮尺	1/300
		図番	E-9
		図番	