

平成9年度

公設市場青果定温冷蔵庫改修工事

竣工図

設計  
監理  
施工

|  |
|--|
|  |
|  |
|  |



# 公設市場青果定温冷蔵庫改修工事









⑥ レーミクストコンクリートの種別  
セメントの種別

⑦ 砕石及び砂利の種別

⑧ 混和材料の種別  
普通コンクリートの設計基準強度

⑨ 型枠(せき板)の種別

⑩ 1 施工管理技術者

⑪ 2 鋼材

⑫ 3 高力ボルト

⑬ 4 溶接部の検査

⑭ 5 耐火検査

⑮ 6 アンカーボルトの保持及び埋込み工法

⑯ 7 住底均し  
モルタル工法

⑰ 8 鉄骨の製作工場

⑱ 9 溶融亜鉛めっき

⑩ 1 アスファルト防水

⑪ 2 合成高分子系  
ルーフィングシート  
防水

⑫ 3 塗膜防水

⑬ 4 シーリング材料

⑭ 10 石工

⑮ 11 タイル工

⑯ 1 空洞コンクリート  
ブロック

⑰ 2 キャスタブル耐火物

⑱ 3 れんが

⑳ 4 ALCパネル


12 木工

13 屋根

⑭ 14 金属工

15 左官

| 1          | アルミニウム製建具                          | 類別 ※B類 ・A類 (16.2.1~16.2.3)<br>耐風圧 ※280以下<br>気密性 ※8<br>水密性 ※35 ・50<br>表面処理 ※B-1 ・B-2 (※濃青色 ・淡青色) (表14.2.1)<br>製造所  |       |     |         |                                    |            |         |         |         |           |  |         |  |         |  |          |      |        |                |
|------------|------------------------------------|---|-------|-----|---------|------------------------------------|------------|---------|---------|---------|-----------|--|---------|--|---------|--|----------|------|--------|----------------|
| 2          | 網戸                                 | 形式 ※外面可動式 ・固定式 (16.2.5)<br>網の種類 ※ガラス繊維入り合成樹脂製 ・ステンレス製<br>メッシュ ※16 ・18   |       |     |         |                                    |            |         |         |         |           |  |         |  |         |  |          |      |        |                |
| 3          | 鋼製建具                               | 製造所 (16.3.2)  |       |     |         |                                    |            |         |         |         |           |  |         |  |         |  |          |      |        |                |
| 4          | 鋼製軽量建具                             | 製造所 (16.4.2)  |       |     |         |                                    |            |         |         |         |           |  |         |  |         |  |          |      |        |                |
| ⑤          | ステンレス製建具 (手動・電動・防熱扉)               | 曲げ加工 ※普通曲げ ・角出し曲げ (16.5.1)(16.5.2)<br>製造所 日本スチミン株式会社 MANUAL MARK II 図集 03-3639-6861   |       |     |         |                                    |            |         |         |         |           |  |         |  |         |  |          |      |        |                |
| 6          | 自動扉                                | 駆動力 ※電気式 ・電動油圧式 (16.6.2)<br>検出装置 ※熱線 ・マットスイッチ<br>製造所  |       |     |         |                                    |            |         |         |         |           |  |         |  |         |  |          |      |        |                |
| 7          | 重量シャッター                            | 防火、防煙以外のシャッターケース ※設ける ・設けない (16.7.1)<br>製造所   |       |     |         |                                    |            |         |         |         |           |  |         |  |         |  |          |      |        |                |
| 8          | 軽量シャッター                            | 製造所 (表16.8.1)   |       |     |         |                                    |            |         |         |         |           |  |         |  |         |  |          |      |        |                |
| 9          | 建具用金物                              | マスターキー ・製作する ・製作しない (16.10.2)   |       |     |         |                                    |            |         |         |         |           |  |         |  |         |  |          |      |        |                |
|            |                                    | <table border="1"> <tr><th>種別</th><th>製造所</th></tr> <tr><td>モノロック</td><td></td></tr> <tr><td>本締り付きモノロック</td><td></td></tr> <tr><td>シリンドー箱錠</td><td></td></tr> <tr><td>シリンドー本締り錠</td><td></td></tr> <tr><td>ドアクローザー</td><td></td></tr> <tr><td>ピボットヒンジ</td><td></td></tr> <tr><td>ヒンジクローザー</td><td>※丁番型</td></tr> <tr><td>フロアヒンジ</td><td>防火戸はストップなしとする。</td></tr> </table> | 種別    | 製造所 | モノロック   |                                    | 本締り付きモノロック |         | シリンドー箱錠 |         | シリンドー本締り錠 |  | ドアクローザー |  | ピボットヒンジ |  | ヒンジクローザー | ※丁番型 | フロアヒンジ | 防火戸はストップなしとする。 |
| 種別         | 製造所                                |   |       |     |         |                                    |            |         |         |         |           |  |         |  |         |  |          |      |        |                |
| モノロック      |                                    |   | 本締り付きモノロック |                                    |   | シリンドー箱錠    |                                    |   | シリンドー本締り錠  |                                    |   | ドアクローザー    |                                    |   | ピボットヒンジ    |                                    |   | ヒンジクローザー   | ※丁番型                               |   |       |     |         |                                    |            |         |         |         |           |  |         |  |         |  |          |      |        |                |
| フロアヒンジ     | 防火戸はストップなしとする。                     |   |       |     |         |                                    |            |         |         |         |           |  |         |  |         |  |          |      |        |                |
| 10         | ガラス                                | ・合わせガラス ※フロート板合わせガラス (16.11.1)<br>・強化ガラス ※フロート板強化ガラス<br>・熱線吸収板ガラス ※熱線吸収フロート板ガラス ・熱線吸収線入り腐蝕板ガラス (グレー ・ブルー ・ブロンズ)<br>・複層ガラス 断熱性区分<br>板ガラスの材質<br>・ガラスブロック ※JISA5212の規格品 (16.11.1)(表16.11.1)  |       |     |         |                                    |            |         |         |         |           |  |         |  |         |  |          |      |        |                |
| 11         | ガラス留め材                             | <table border="1"> <tr><th>器具の種類</th><th>材質</th></tr> <tr><td>アルミニウム製</td><td>※シーリング材<br/>・ガスケット (F1X部はシーリング材とする)</td></tr> <tr><td>鋼</td><td>※シーリング材</td></tr> <tr><td>ステンレス製</td><td>※シーリング材</td></tr> </table> <p>ただし、防火戸は建築基準法に基づき防火性能認定品とする。</p>   | 器具の種類 | 材質  | アルミニウム製 | ※シーリング材<br>・ガスケット (F1X部はシーリング材とする) | 鋼          | ※シーリング材 | ステンレス製  | ※シーリング材 |           |  |         |  |         |  |          |      |        |                |
| 器具の種類      | 材質                                 |   |       |     |         |                                    |            |         |         |         |           |  |         |  |         |  |          |      |        |                |
| アルミニウム製    | ※シーリング材<br>・ガスケット (F1X部はシーリング材とする) |   |       |     |         |                                    |            |         |         |         |           |  |         |  |         |  |          |      |        |                |
| 鋼          | ※シーリング材                            |   |       |     |         |                                    |            |         |         |         |           |  |         |  |         |  |          |      |        |                |
| ステンレス製     | ※シーリング材                            |   |       |     |         |                                    |            |         |         |         |           |  |         |  |         |  |          |      |        |                |

| 12                       | オーバーヘッドドア                                  | (表16.12.1)(表16.12.2)<br>開閉機構 ※バランス式 ・チェーン式 ・電動式<br>セクション材 ・スチールタイプ ・アルミニウムタイプ ・ファイバークラスチック<br>ガイドレール ※鋼板 ・ステンレス SUS304 厚さ2mm<br>アルミ型材の表面処理 ※陽極酸化塗装複合皮膜(標準色・指定色) ・陽極酸化皮膜<br>ガイドレール用鋼板の垂付荷重試験 ※行わない ・行う<br>製造所   |              |         |--------------------------|--|--|--------------|---------|-------------|------------------------|----------------|--|--------------------------|--------------|----------------|--------|---------|--|--|---------|--|--|---------|--|--|---------|--|
| ①                        | 防火材料                                       | ※屋内の壁及び天井の塗装仕上げは防火材料とする。<br>※日本塗装工業会の会員 ・監督員の承認する業者 (工法・仕上げ)<br>製造所 (17.12.2)(17.12.3)   |              |         | ②                        | 塩化ゴム系                                      | 製造所 (17.12.2)(17.12.3)   |              |         | ③                        | エナメル塗り                                     | 製造所 (17.12.2)(17.12.3)   |              |         | 4                        | 床用塗料塗り                                     | 材質 ウレタン樹脂系塗料(※標準色) ・<br>仕上種別 ※平滑仕上げ ・防汚仕上げ<br>塗布量 プライマー塗りのうえ主剤2回塗りとし、総塗布量は0.5kg/㎡以上とする<br>製造所名 (製品名)   |              |         | 5                        | フッ素樹脂塗装                                    | 製造所名 (製品名)   |              |         | ⑧                        | 1 ビニル床シート張り                                | (18.1.1)<br><table border="1"> <tr><th>種類</th><th>色柄</th><th>厚さ(mm)</th><th>品質</th></tr> <tr><td>※一般用(発泡層のないもの)</td><td>※無地・マーブル</td><td>※2.5</td><td>JISA5705の規格品</td></tr> <tr><td>※住宅用(発泡層のあるもの)</td><td>※柄物・無地</td><td></td><td></td></tr> </table> <p>工法 一般用 ※熱溶接 ・突付け(施工箇所)<br/>住宅用 ※突付け ・熱溶接(施工箇所)</p>  | 種類           | 色柄      | 厚さ(mm)      | 品質                     | ※一般用(発泡層のないもの) | ※無地・マーブル                                   | ※2.5                     | JISA5705の規格品 | ※住宅用(発泡層のあるもの) | ※柄物・無地 |         |  |  |         |  |  |         |  |  |         |  |
| 種類                       | 色柄   | 厚さ(mm)   | 品質           |         |             | ※一般用(発泡層のないもの)           | ※無地・マーブル                                   | ※2.5   | JISA5705の規格品 |         |             | ※住宅用(発泡層のあるもの)           | ※柄物・無地                                     |  |              | 2                        | ビニル床タイル張り                                  | (18.2.1)<br><table border="1"> <tr><th>種類</th><th>厚さ(mm)</th></tr> <tr><td>※半硬質ビニル床タイル</td><td>※2</td></tr> <tr><td>・軟質ビニル床タイル</td><td></td></tr> <tr><td>・ホモジニアスピニル床タイル(※マーブル・無地)</td><td></td></tr> </table>   | 種類           | 厚さ(mm)  | ※半硬質ビニル床タイル | ※2                     | ・軟質ビニル床タイル     |  | ・ホモジニアスピニル床タイル(※マーブル・無地) |              |                |        |         |  |  |         |  |  |         |  |  |         |  |
| 種類                       | 厚さ(mm)                                     |  |              | ※半硬質ビニル床タイル              | ※2   |  |              | ・軟質ビニル床タイル               |  |  | ・ホモジニアスピニル床タイル(※マーブル・無地) |  |  | 3                        | ビニル植木                                      | (18.2.1)<br>高さ(mm) ※60 ・75<br>厚さ(mm) ※2  |              |         | 4                        | 合成樹脂塗り床                                    | (18.3.2)(表18.3.3~表18.3.7)<br><table border="1"> <tr><th>種別</th><th>仕上げの種類</th></tr> <tr><td>・弾性ウレタン塗り床材</td><td>※平滑仕上げ ・防汚仕上げ ・つや消し仕上げ</td></tr> <tr><td>・エポキシ樹脂塗り床材</td><td>※海風流し戻り仕上げ ・厚膜流し戻り仕上げ<br/>・樹脂モルタル仕上げ ・防汚仕上げ</td></tr> </table>  | 種別           | 仕上げの種類  | ・弾性ウレタン塗り床材 | ※平滑仕上げ ・防汚仕上げ ・つや消し仕上げ | ・エポキシ樹脂塗り床材    | ※海風流し戻り仕上げ ・厚膜流し戻り仕上げ<br>・樹脂モルタル仕上げ ・防汚仕上げ |                          |              |                |        |         |  |  |         |  |  |         |  |  |         |  |
| 種別                       | 仕上げの種類                                     |  |              | ・弾性ウレタン塗り床材              | ※平滑仕上げ ・防汚仕上げ ・つや消し仕上げ                     |  |              | ・エポキシ樹脂塗り床材              | ※海風流し戻り仕上げ ・厚膜流し戻り仕上げ<br>・樹脂モルタル仕上げ ・防汚仕上げ |  |              | 5                        | 既製間仕切り                                     | 構造形式 ※パネル式 ・スタッド式<br>表面材(厚さ(mm)) ※鋼板(※0.6・0.8)<br>仕上げ ※メラミン樹脂又はアクリル樹脂焼付塗装<br>品質 JISA6512による  |              |         | 6                        | 石こうボードその他ボード張り                             | (18.4.1)(表18.4.1)<br>・石こうボード JISA6901の規格品 厚さ9mm(準不燃) 12mm(不燃)<br>・化粧石こうボード JISA6911による 厚さ9mm(不燃)<br>・木目化粧石こうボード 市販品 厚さ9mm(準不燃) 幅440mm程度(※縦目・圭目) 専用下地材付き<br>・シーリング石こうボード JISA6912の規格品<br>・木毛セメント板 JISA5404の規格品<br>・無石棉セメント JISA5418に準拠したノンアスベストのもの<br>けい酸カルシウム板<br>・メラミン樹脂化粧板 JISK6903の規格品 厚さ1.2mm<br>・ロックワール化粧吸音板 JISA6307の規格品   |              |         | 7                        | フローリング張り                                   | (18.5.1~18.5.5)(表18.5.1~表18.5.4)<br><table border="1"> <tr><th>類別</th><th>樹種</th><th>工法</th><th>仕上塗装</th></tr> <tr><td>※天然木化粧複合フローリング</td><td>※ひのき ※くさ留工法(※C種) ※無</td><td></td><td></td></tr> </table>   | 類別           | 樹種      | 工法          | 仕上塗装                   | ※天然木化粧複合フローリング | ※ひのき ※くさ留工法(※C種) ※無                        |                          |              |                |        |         |  |  |         |  |  |         |  |  |         |  |
| 類別                       | 樹種   | 工法   | 仕上塗装         |         |             | ※天然木化粧複合フローリング           | ※ひのき ※くさ留工法(※C種) ※無                        |  |              | 8                        | 壁紙張り                                       | (18.6.1)<br><table border="1"> <tr><th>施工箇所</th><th>防火性能の級別</th><th>品質など</th></tr> <tr><td></td><td>※1級 ・2級</td><td></td></tr> <tr><td></td><td>※1級 ・2級</td><td></td></tr> <tr><td></td><td>※1級 ・2級</td><td></td></tr> <tr><td></td><td>※1級 ・2級</td><td></td></tr> <tr><td></td><td>※1級 ・2級</td><td></td></tr> <tr><td></td><td>※1級 ・2級</td><td></td></tr> </table> <p>製造所</p> | 施工箇所         | 防火性能の級別 | 品質など        |                        | ※1級 ・2級        |  |                          | ※1級 ・2級      |                |        | ※1級 ・2級 |  |  | ※1級 ・2級 |  |  | ※1級 ・2級 |  |  | ※1級 ・2級 |  |
| 施工箇所                     | 防火性能の級別                                    | 品質など   |              |         |                          | ※1級 ・2級                                    |  |              |                          | ※1級 ・2級                                    |  |              |                          | ※1級 ・2級                                    |  |              |                          | ※1級 ・2級                                    |  |              |                          | ※1級 ・2級                                    |  |              |                          | ※1級 ・2級                                    |  |              

| 9                 | カーペット敷き           | (18.8.2~18.8.4)(表18.8.1~表18.8.3)<br>種類 ・ウィルトンカーペット(グリッパー工法)<br>・タフテッドカーペット(全面接着工法)<br>品質検査 ※行わない ・行う<br>帯電電圧 ※3,000V以下 ・<br><table border="1"> <tr><th>施工箇所</th><th>防火性能</th><th>品質など</th></tr> <tr><td></td><td>※有 ・無</td><td></td></tr> <tr><td></td><td>※有 ・無</td><td></td></tr> <tr><td></td><td>※有 ・無</td><td></td></tr> </table> <p>製造所</p>  | 施工箇所                          | 防火性能 | 品質など   |      | ※有 ・無       |                  |     | ※有 ・無                 |             |               | ※有 ・無 |                   |                   |                   |  |                               |
|-------------------|-------------------|--|-------------------------------|------|--------|------|-------------|------------------|-----|-----------------------|-------------|---------------|-------|-------------------|-------------------|-------------------|--|-------------------------------|
| 施工箇所              | 防火性能              | 品質など   |                               |      |        |      |             |                  |     |                       |             |               |       |                   |                   |                   |  |                               |
|                   | ※有 ・無             |  |                               |      |        |      |             |                  |     |                       |             |               |       |                   |                   |                   |  |                               |
| 10                | タイルカーペット敷き        | ※C種 (18.8.3(d))<br>(18.9.2)<br><table border="1"> <tr><th>材質</th><th>種類</th><th>厚さ(mm)</th><th>品質規格</th></tr> <tr><td>◎ポリスチレンフォーム</td><td>※B種2種b</td><td>※25</td><td>JISA9511に準拠したノンフロンのもの</td></tr> <tr><td>◎硬質ウレタンフォーム</td><td>・1種2号</td><td></td><td>JISA9514の規格品又は適合品</td></tr> <tr><td>◎吹付け硬質ウレタンフォーム断熱材</td><td>◎吹付け硬質ウレタンフォーム断熱材</td><td></td><td>JISA9526による<br/>ただし特定フロンは使用しない</td></tr> </table> | 材質                            | 種類   | 厚さ(mm) | 品質規格 | ◎ポリスチレンフォーム | ※B種2種b           | ※25 | JISA9511に準拠したノンフロンのもの | ◎硬質ウレタンフォーム | ・1種2号         |       | JISA9514の規格品又は適合品 | ◎吹付け硬質ウレタンフォーム断熱材 | ◎吹付け硬質ウレタンフォーム断熱材 |  | JISA9526による<br>ただし特定フロンは使用しない |
| 材質                | 種類                | 厚さ(mm)   | 品質規格                          |      |        |      |             |                  |     |                       |             |               |       |                   |                   |                   |  |                               |
| ◎ポリスチレンフォーム       | ※B種2種b            | ※25  | JISA9511に準拠したノンフロンのもの         |      |        |      |             |                  |     |                       |             |               |       |                   |                   |                   |  |                               |
| ◎硬質ウレタンフォーム       | ・1種2号             |  | JISA9514の規格品又は適合品             |      |        |      |             |                  |     |                       |             |               |       |                   |                   |                   |  |                               |
| ◎吹付け硬質ウレタンフォーム断熱材 | ◎吹付け硬質ウレタンフォーム断熱材 |  | JISA9526による<br>ただし特定フロンは使用しない |      |        |      |             |                  |     |                       |             |               |       |                   |                   |                   |  |                               |
| 12                | 吸音材               | <table border="1"> <tr><th>材質</th><th>種類</th><th>厚さ(mm)</th><th>品質規格</th></tr> <tr><td>※グラスウール</td><td>グラスウール吸音ボード2号32K</td><td>※25</td><td>JISA6306の規格品</td></tr> <tr><td>・ロックウール</td><td>ロックウール吸音ボード1号</td><td>※25</td><td>JISA6303の規格品</td></tr> </table> <p>たたみ下地 厚さ(mm) ※40<br/>フローリング下地 厚さ(mm) ※80<br/>既製品 幅200mm 準不燃材 (</p>   | 材質                            | 種類   | 厚さ(mm) | 品質規格 | ※グラスウール     | グラスウール吸音ボード2号32K | ※25 | JISA6306の規格品          | ・ロックウール     | ロックウール吸音ボード1号 | ※25   | JISA6303の規格品      |                   |                   |  |                               |
| 材質                | 種類                | 厚さ(mm)   | 品質規格                          |      |        |      |             |                  |     |                       |             |               |       |                   |                   |                   |  |                               |
| ※グラスウール           | グラスウール吸音ボード2号32K  | ※25  | JISA6306の規格品                  |      |        |      |             |                  |     |                       |             |               |       |                   |                   |                   |  |                               |
| ・ロックウール           | ロックウール吸音ボード1号     | ※25  | JISA6303の規格品                  |      |        |      |             |                  |     |                       |             |               |       |                   |                   |                   |  |                               |
| 13                | ポリスチレンフォーム床下地     | 厚さ(mm) ※40   |                               |      |        |      |             |                  |     |                       |             |               |       |                   |                   |                   |  |                               |
| 14                | 浴室天井材             | 既製品 幅200mm 準不燃材 (  |                               |      |        |      |             |                  |     |                       |             |               |       |                   |                   |                   |  |                               |
| 19                | 1 シャ断層及び凍上抑制層材料   | シャ断層 ※川砂、海砂又は山砂<br>凍上抑制層材料 ※切り込み砂利   |                               |      |        |      |             |                  |     |                       |             |               |       |                   |                   |                   |  |                               |
| 2                 | 2 盛土材料            | 路床の盛土材料  |                               |      |        |      |             |                  |     |                       |             |               |       |                   |                   |                   |  |                               |
| 3                 | 3 路床土の支持力比試験      | ※行わない ・行う(※乱した土 ・乱さない土)  |                               |      |        |      |             |                  |     |                       |             |               |       |                   |                   |                   |  |                               |
| 4                 | 4 路床締固めの試験        | ※行わない ・行う  |                               |      |        |      |             |                  |     |                       |             |               |       |                   |                   |                   |  |                               |
| 5                 | 5 路盤材料            | ※再生クラッシュラン(40~0 最大粒径40) (19.3.1)(表19.3.1)<br>・クラッシュラン(C-40)又はクラッシュランスラグ(CS-40)<br>・再生粒度調整砕石(40~0 最大粒径40)<br>・再生コンクリート砂<br>加熱混合物 再生材の使用 ※使用する ・使用しない (19.4.2)(表19.4.2)  |                               |      |        |      |             |                  |     |                       |             |               |       |                   |                   |                   |  |                               |
| 6                 | 6 アスファルト舗装        | 表層 ※粗粒度アスファルト混合物(13) ・密粒度アスファルト混合物(13F)<br>・細粒度アスファルト混合物(13)<br>基層 ※粗粒度アスファルト混合物   |                               |      |        |      |             |                  |     |                       |             |               |       |                   |                   |                   |  |                               |
| 7                 | 7 コンクリート舗装        | シールコート ※行わない ・行う(施工範囲) (19.4.3)<br>アスファルト混合物の抽出試験 ※行わない ・行う (19.4.4)<br>早強セメント ※使用しない ・使用する (19.5.1)<br>溶接金網 ※有 ・無 (19.6.2)(19.6.4)  |                               |      |        |      |             |                  |     |                       |             |               |       |                   |                   |                   |  |                               |
| 8                 | 8 特殊舗装            | ・カラー舗装 ※顔料を使用した加熱アスファルト混合物<br>・コンクリート平板 寸法 ※N300<br>舗装 クッション材 ※砂 ・空練りモルタル<br>・インターロッキングブロック舗装 色 形 ・ナチュラル ※カラー<br>厚さ(mm) ※60<br>クッション材 ※砂 ・空練りモルタル<br>・透水性舗装  |                               |      |        |      |             |                  |     |                       |             |               |       |                   |                   |                   |  |                               |
| 20                | 1 鋼鉄製マンホールふた      | 耐荷重 ・T-2用(※防臭型) ・<br>・T-6用(※防臭型) ・<br>製造所  |                               |      |        |      |             |                  |     |                       |             |               |       |                   |                   |                   |  |                               |
| 2                 | 2 鋼製グレーチングふた      | 耐荷重 ・500kg/㎡用 ・T-14用<br>・T-6用<br>形式 ※突付付き<br>製造所   |                               |      |        |      |             |                  |     |                       |             |               |       |                   |                   |                   |  |                               |



|    |                  |   |
|----|------------------|---|
| 3  | 遠心力鉄筋<br>コンクリート管 | 径150mm未満はJIS表示許可工場の製品とする。(20.1.1)<br>継手 ※ソケット管のゴム継合 ・カラー又はソケット管のモルタル継合<br>製造所   |
| 4  | 透過管及び透過ます        |   |
| 21 | 有底<br>埋戻<br>工事   | ※ 現場発生の良質土 ・客土(※細土・厚土)<br>※ 防腐剤塗布 ・焼丸火 (21.1.2)<br>種別 ※こららい芝 ・野芝 (21.1.1)<br>客土 ・行方 ※行わない (21.1.2)  |
| 22 | 階段滑り止め           | 材 種 ステンレス SUS304 (22.1.2)<br>形 状 ビニルタイヤ入り<br>高層フラットエンド ※無 ・有 (ステンレス SUS304 ・ビニル製)<br>幅 (mm) 約35<br>取付工法 ※接着工法 ・埋込み工法<br>※ ビニル製ハンドレール(幅 約50mm)<br>・業成材クリアラッカー仕上げ(市販品 径 約4.5mm)                           |
| 23 | 階段手摺笠木           |   |
| 24 | 黒板               | (22.1.4)<br>種類 規格 寸法 色彩 備考<br>・鋼製 JISS6007 ※緑 ※曲面・スクリーン付引分け<br>・木製の規格品 ※緑 ※曲面・スクリーン付引分け<br>・ほうろう JISS6045 ※緑 ※曲面・スクリーン付引分け<br>・焼き付けの規格品 ※緑 ※曲面・スクリーン付引分け<br>材の材質 ※アルミ製 ・木製<br>(22.3.1)(22.3.2)(表22.3.1) |
| 25 | カーテン             | 施工箇所 形式 装置 名称品質 ひだの種類<br>・片引・引分・電動・ひも引・手引 ・A種・B種・C種<br>・片引・引分・電動・ひも引・手引 ・A種・B種・C種<br>・片引・引分・電動・ひも引・手引 ・A種・B種・C種<br>・片引・引分・電動・ひも引・手引 ・A種・B種・C種<br>・片引・引分・電動・ひも引・手引 ・A種・B種・C種<br>製造所                      |
| 26 | カーテンレール          | 材種 ※アルミニウム製 ・ステンレス型 (22.3.2)<br>種類 ・軽量用(10-60) ・中量用(10-90)<br>形式 片引 引分  |
| 27 | ブラインド            | ※ 横型 (22.4.1)<br>・たて型   |
| 28 | カーテンボックス         | ・既製品(アルミニウム製 押出し型材)<br>溝幅×深さ(mm) ※90×150 ・150×150<br>色彩 ※シルバー ・着色   |
| 29 | 天井点検口            | ・図示<br>材 質 アルミニウム製(※縦種タイプ ・目地タイプ)<br>製造所  |
| 30 | 床点検口             | 材 質 アルミニウム製(受け枠 ※アルミ製 ・ステンレス製)<br>製造所   |
| 31 | 鎮製管架及び物品棚        | ・鎮製管架(JISS1039の規格品)<br>・鎮製物品棚(JISS1040の規格品)   |
| 32 | かぎ箱              | 市販品<br>形式 ・30組用 ・60組用 ・120組用  |
| 33 | くつきマット           | ※ 塩化ビニル製(コイル状 ステンレス製受枠) ・硬質アルミニウム製(受枠とも)<br>・ビニル製(ステンレス製受枠) ・ステンレス製(受枠とも)   |
| 34 | 流し台              | ※ 優良住宅部品(A-1型) L=※1,200・1,500・1,800   |
| 35 | コンロ台             | ※ 優良住宅部品(A-1型) L=※600・700   |
| 36 | つり戸だな            | ※ 優良住宅部品(A-1型) L=※1,200・900・600   |
| 37 | 水切りだな            | ※ 市販品(ステンレス製2段式) L=※1,200・900   |
| 38 | 放竿               | 材 質 ※アルミニウム合金製<br>形 式 ※テーパー型 ・同一断面型<br>地上高さ(m) ・6 ・8 ・10 ・12<br>製造所   |
| 39 | 放竿受金物            | 材 種 ステンレス製 SUS304   |
| 40 | 表示標識             | 誘導標識は既製品とし、その他は共通詳細図による。<br>製造所 監督員の承認する製造所   |
| 41 | 煙突用成型<br>ライニング材  | 製造所   |


|    |                |   |
|----|----------------|---|
| 21 | 砂利敷き           | ※ B種 (表22.5.1)  |
| 22 | 視覚障害者用<br>誘導床材 | ※ レジンコンクリート製 ・磁器質タイル(※100角・150角)<br>※ 塩化ビニル製 ・磁器質タイル(※100角・150角)  |
| 23 | 敷地境界石原<br>フェンス | ※ A種 ・B種 (表22.7.1)<br>※ ビニル被覆エキスパンドフェンス ・樹脂塗装メッシュフェンス ・鋼管フェンス<br>製造所  |
| 25 | 屋内掲示板          | 材の材質 アルミニウム製  |
| 26 | 屋外掲示板          | 防曇器具 ※無 ・有<br>製造所   |
| 27 | 既製トイレブース       | 表面仕上材メラミン樹脂化粧板(標準色 アルミ製コーナーエッジつき)<br>足 形 状 ・足金物型 ・巾木型<br>製造所  |
| 28 | アコーディオンドア      | 製造所   |
| 29 | 洗面カウンター        | ※ メラミン樹脂製 D=約500mm(洗面鉢用切り込み及び取合い部のシーリングを含む)   |
| 30 | フリーアクセス<br>フロア | 建設技術評価制度「耐震型フリーアクセスフロアの開発」の技術評価を取得したものの<br>寸法(mm)<br>床板からフリーアクセスフロア天端までの高さ(mm)<br>床仕上げ材 ※帯電防止ビニル床タイル 2.0mm<br>設計用水平変位 (G)<br>ボーダー部およびスロープ ※一般部の仕様準ずる ・図示による |
| 31 | 耐震スリット         | 内型 外型<br>目地幅(約) ※20mm ・mm ※20mm ・25mm<br>目地材 シーリング材(見えかきのみ) シーリング材(内外とも)<br>製造所   |
| 32 | 垂止め支柱          | ステンレス製(上下式鎮内蔵型) t=2.0mm 径76.3mm H=GL+700mm<br>製造所   |
| 33 | 止水板            |   |
| 34 | ステンレス製<br>郵便受箱 | 既製品 取り出し扉は錠及びのぞき窓付きとする。<br>寸法(mm) 幅 390 奥行き 150~300+300 高さ 650<br>外壁取合い 郵便受け口(表示マーク付き)の周囲はシーリング材C種(10×10)とする。   |
| 35 | ガードポスト         | スチールパイプ 200φ-1000H  |

|                 |          |    |       |       |    |    |      |
|-----------------|----------|----|-------|-------|----|----|------|
| 工事件名            | 図面名称     | 縮尺 | 設計年月日 | 訂正年月日 | 照査 | 担当 | 図面番号 |
| 公設市場青果定温冷蔵庫改修工事 | 特記仕様書(4) |    |       |       |    |    | 004  |

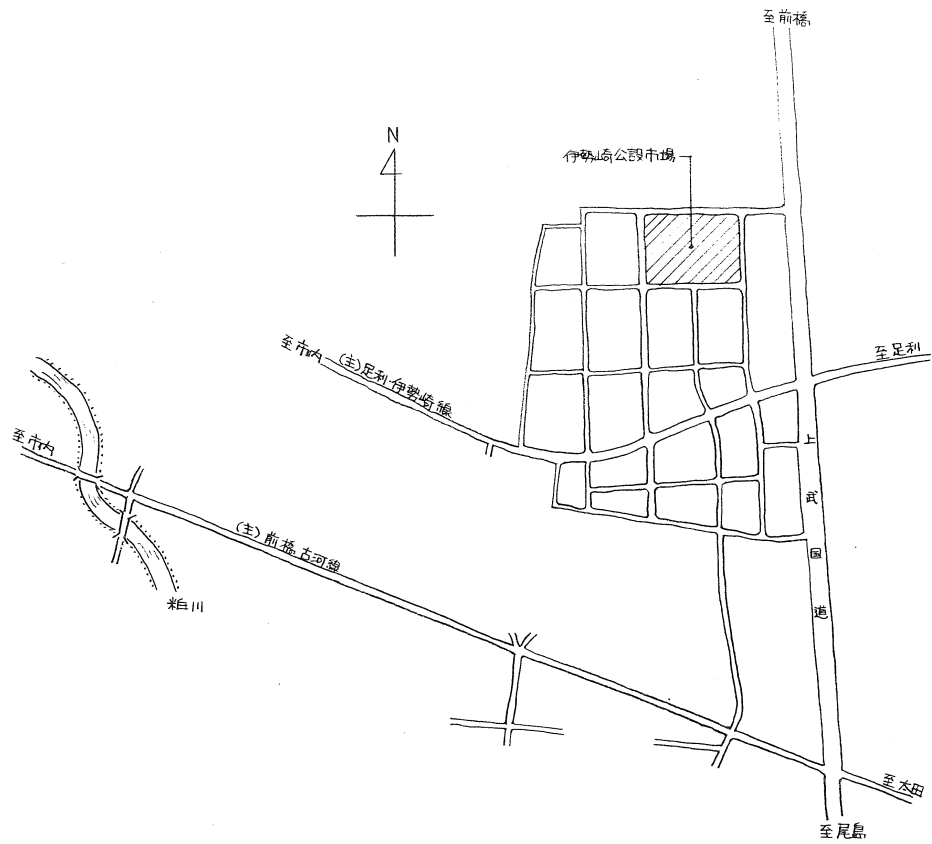

伊勢崎公設市場  
・伊勢崎市日出町702


案内図 1/10000

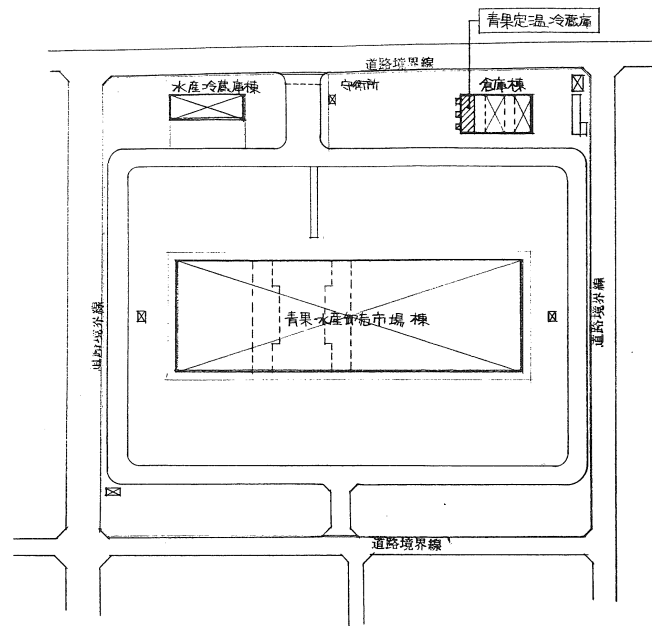

配置図 1/2000

| 工事件名            | 図面名称    | 縮尺                | 設計年月日 | 訂正年月日 | 照査 | 担当 | 図面番号 |
|-----------------|---------|-------------------|-------|-------|----|----|------|
| 公設市場青果定温冷蔵庫改修工事 | 案内図・配置図 | 1:10000<br>1:2000 |       |       |    |    | 005  |





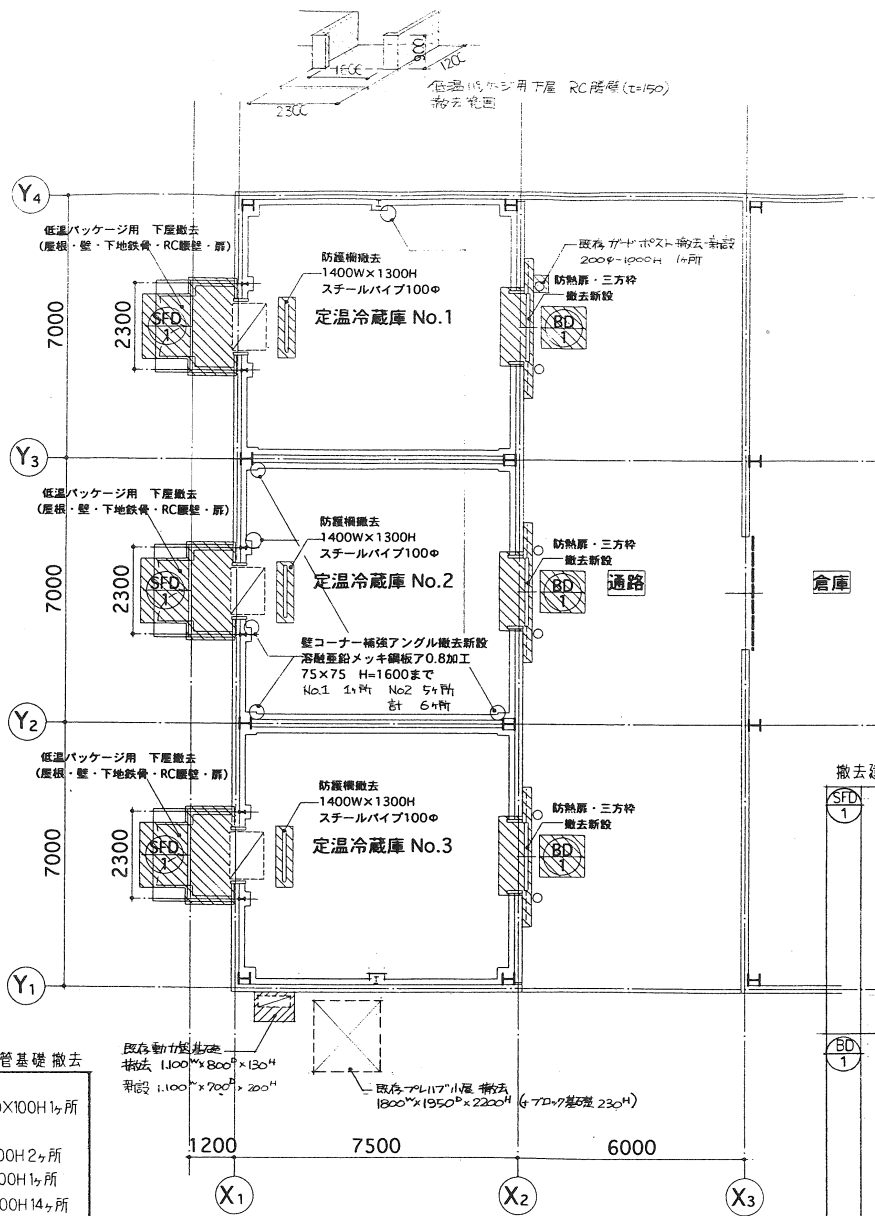

- 既存設備配管基礎撤去
- ・冷却塔基礎  
2200×2700×100H 1ヶ所
  - ・配管基礎  
1100×600×100H 2ヶ所  
600×600×100H 1ヶ所  
250×600×100H 14ヶ所


凡例  
 撤去部分を示す

既存平面図 1/100

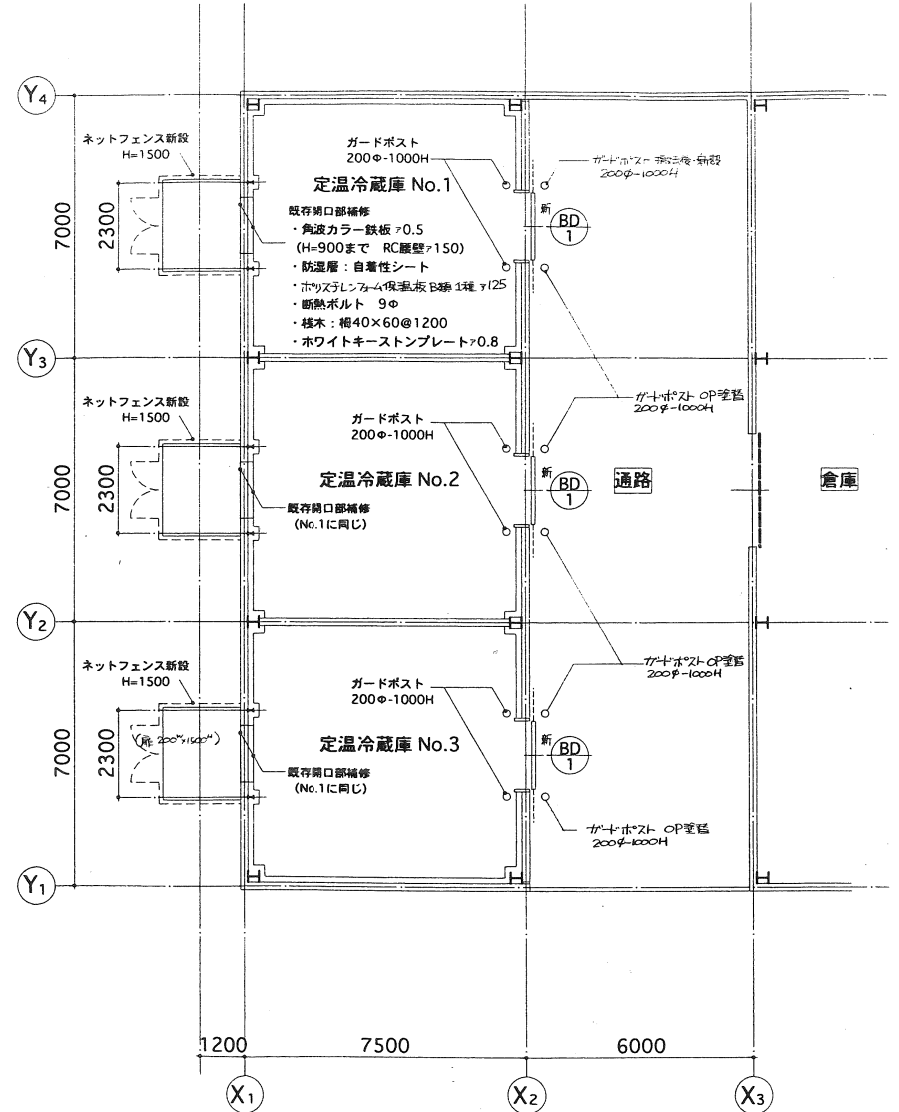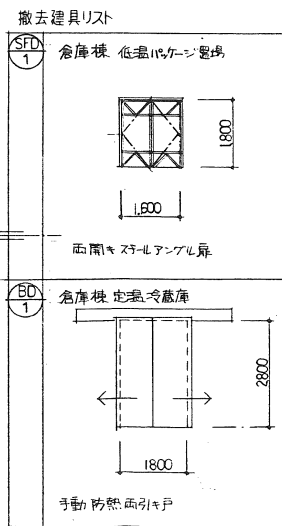

改修後平面図 1/100


| 工事件名            | 図面名称 | 縮尺    | 設計年月日 | 訂正年月日 | 照査 | 担当 | 図面番号 |
|-----------------|------|-------|-------|-------|----|----|------|
| 公設市場青果定温冷蔵庫改修工事 | 平面図  | 1/100 |       |       |    |    | 006  |

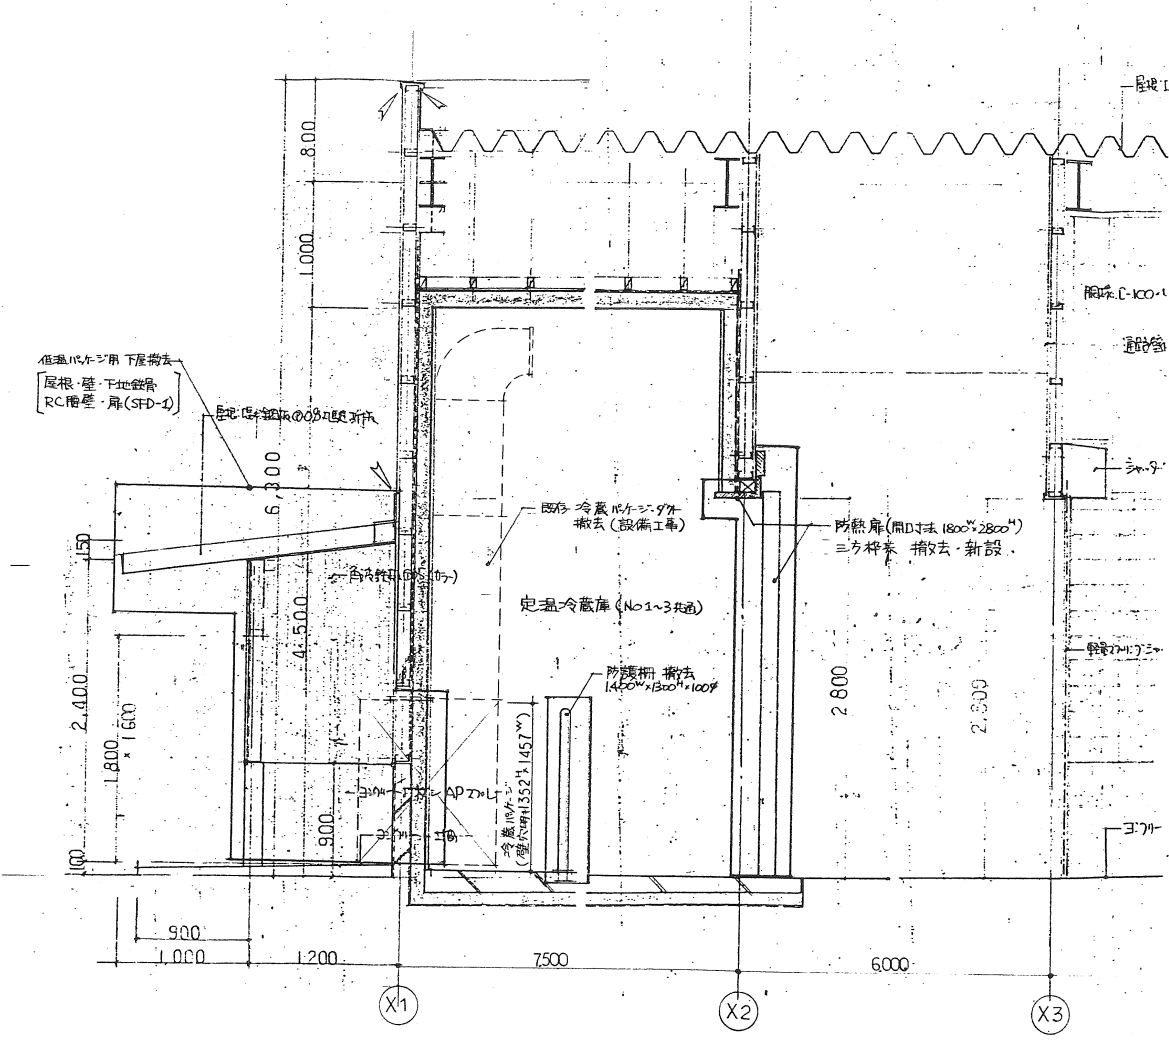

凡例

撤去工事範囲を示す

既存断面詳細図 1/30

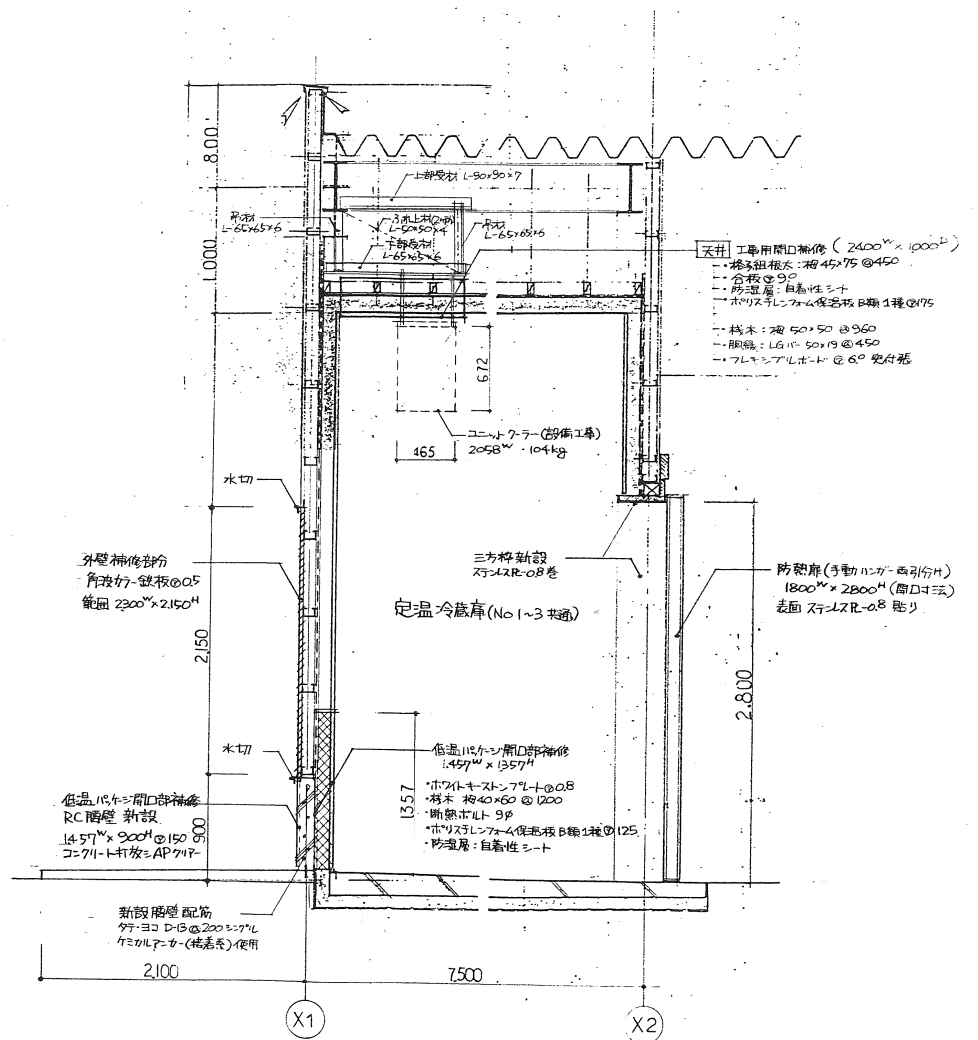

改修後断面詳細図 1/30

| 工事件名            | 図面名称  | 縮尺   | 設計年月日 | 訂正年月日 | 照査 | 担当 | 図面番号 |
|-----------------|-------|------|-------|-------|----|----|------|
| 公設市場青果定温冷蔵庫改修工事 | 断面詳細図 | 1/30 |       |       |    |    | 007  |




防熱扉リスト

| 記号    | 名称          | 仕様                     |
|-------|-------------|------------------------|
| 新BD-1 | 手動式スライディング扉 | 1800HX2800WX115T<br>3組 |


凡例

改修範囲


既存防熱扉・三方枠・捨枠撤去新設

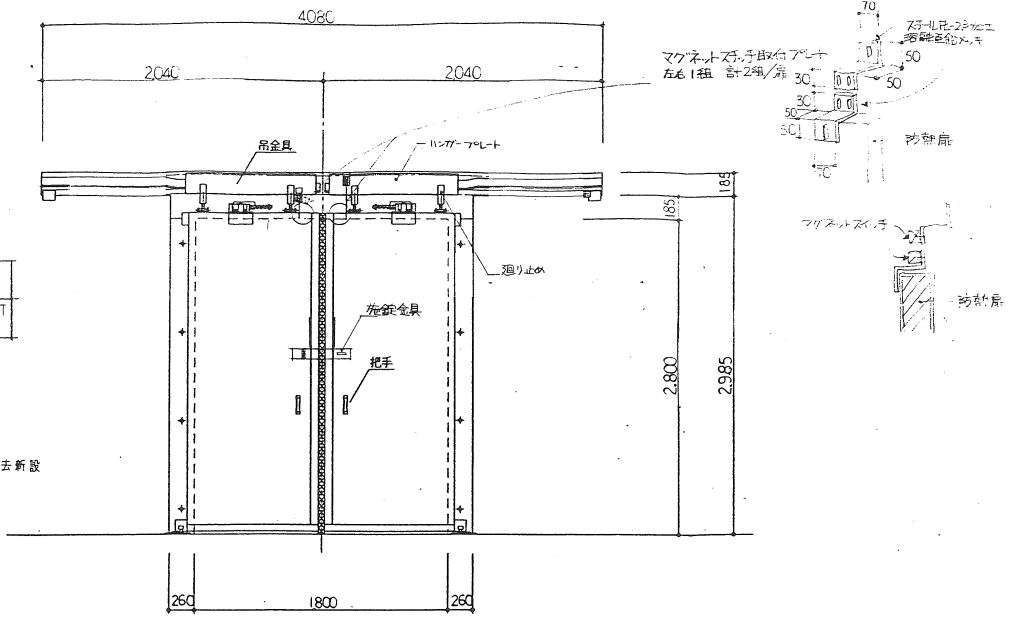

立断面図 1/30

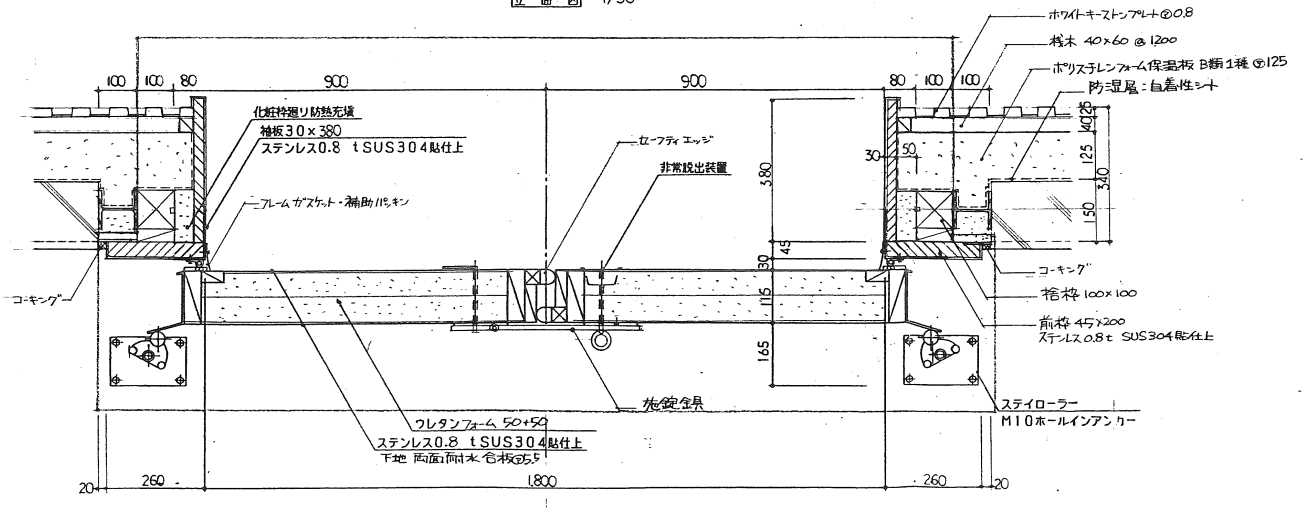


平面図 1/10

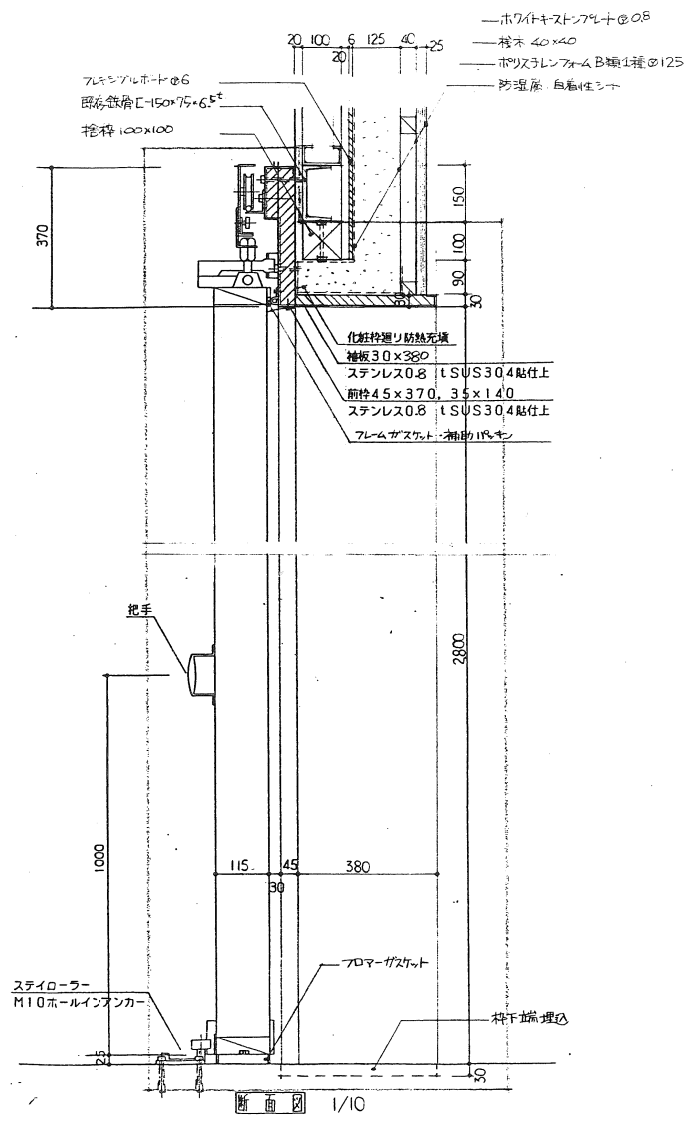


断面図 1/10

| 工事件名            | 図面名称   | 縮尺           | 設計年月日 | 訂正年月日 | 照査 | 担当 | 図面番号 |
|-----------------|--------|--------------|-------|-------|----|----|------|
| 公設市場青果定温冷蔵庫改修工事 | 防熱扉詳細図 | 1/30<br>1/10 |       |       |    |    | 008  |

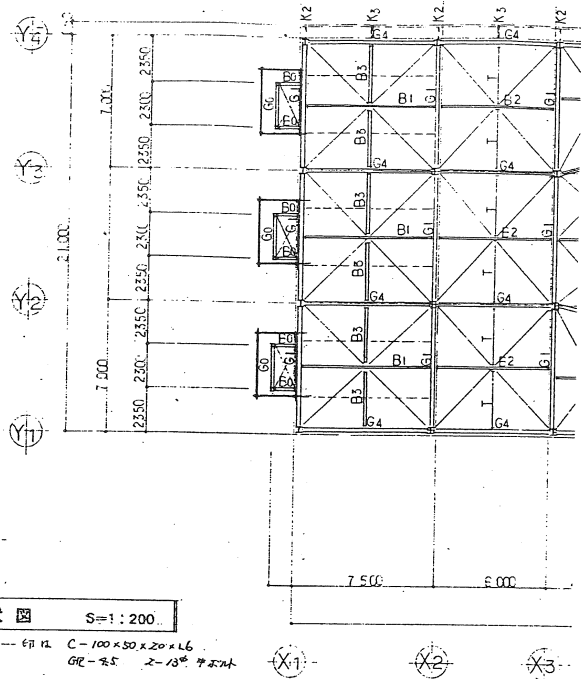

既存  
小屋伏図 S=1:200

---印は C-100×50×20×L6  
GR-2.5 2-13° 7.2mm

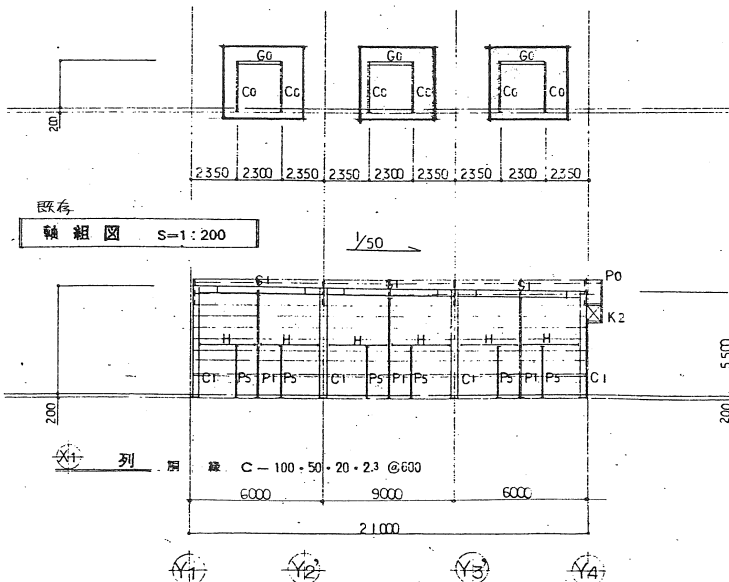

既存  
軸組図 S=1:200

1/50


列 間 鉄 C-100×50×20×2.3 @600

部材リスト



| 材 号   | サイズ   | 備 考 |
|-------|---|-----|
| C1    | H-300×300×10×15                                   |     |
| G1    | H-346×174×6×9                                     |     |
| G2    | H-300×150×65×9                                    |     |
| G3    | H-300×150×65×9                                    |     |
| G3a   | X3材 BH-346×300×300×150×6×9<br>X4材 BH-300×150×65×9 |     |
| G4    | H-346×174×6×9                                     |     |
| K1    | H-300×150×65×9                                    |     |
| K2    | 2H-100×100×6×8                                    |     |
| K3    | 2H-100×100×6×8                                    |     |
| B1    | H-298×149×5.5×8                                   |     |
| B2    | H-200×100×5.5×8                                   |     |
| B3    | H-198×99×4.5×7                                    |     |
| B4    | H-198×99×4.5×7                                    |     |
| B5    | H-150×75×5×7                                      |     |
| T     | □-100×100×2.3                                     |     |
| H     | □-100×100×2.3                                     |     |
| P0    | □-100×100×2.3                                     |     |
| P1    | H-198×99×4.5×7                                    |     |
| P2    | H-150×75×5×7                                      |     |
| P3    | H-150×75×5×7                                      |     |
| P4    | H-198×99×4.5×7                                    |     |
| SG1   | H-200×100×5.5×8                                   |     |
| SG2   | H-194×150×6×9                                     |     |
| SG3   | H-300×150×65×9                                    |     |
| S     | L-75×75×6   |     |
| 屋根ワレス | 19# タンバクル材  |     |
| C0    | □-100×100×2.3                                     |     |
| G0    | 2C-100×50×20×2.3                                  |     |
| B0    | 2C-100×50×20×2.3                                  |     |
| P5    | □-100×100×2.3                                     |     |

注) G3, G3a, G4, K1及び屋根ワレス等の上はC-100×50×20×2.3 まで

撤去部分を示す

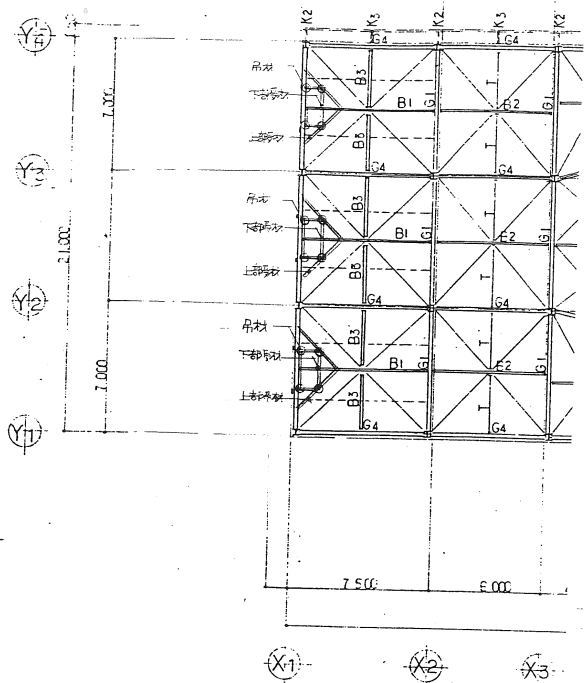

新設  
ユニットクーラー吊 天井内補強  
S=1/200

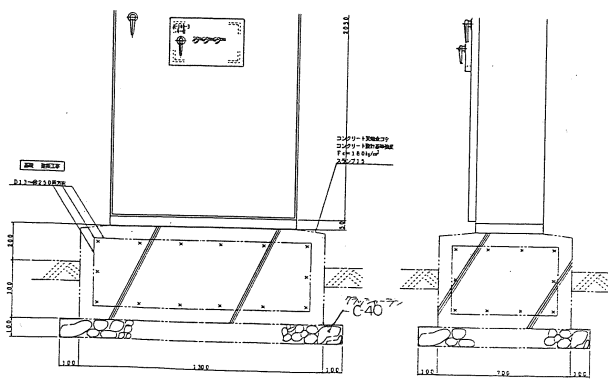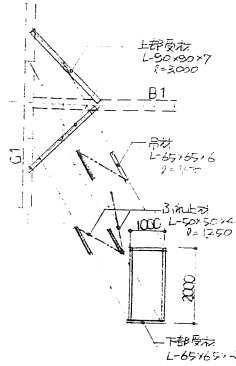

| 工事件名            | 図面名称      | 縮尺            | 設計年月日 | 訂正年月日 | 照 査 | 担 当 | 図面番号 |
|-----------------|-----------|---------------|-------|-------|-----|-----|------|
| 公設市場青果定温冷蔵庫改修工事 | 既存・新設 構造図 | 1:200<br>1:20 |       |       |     |     | 009  |



仕様書

1. 工事概要 伊勢崎市日乃出町702



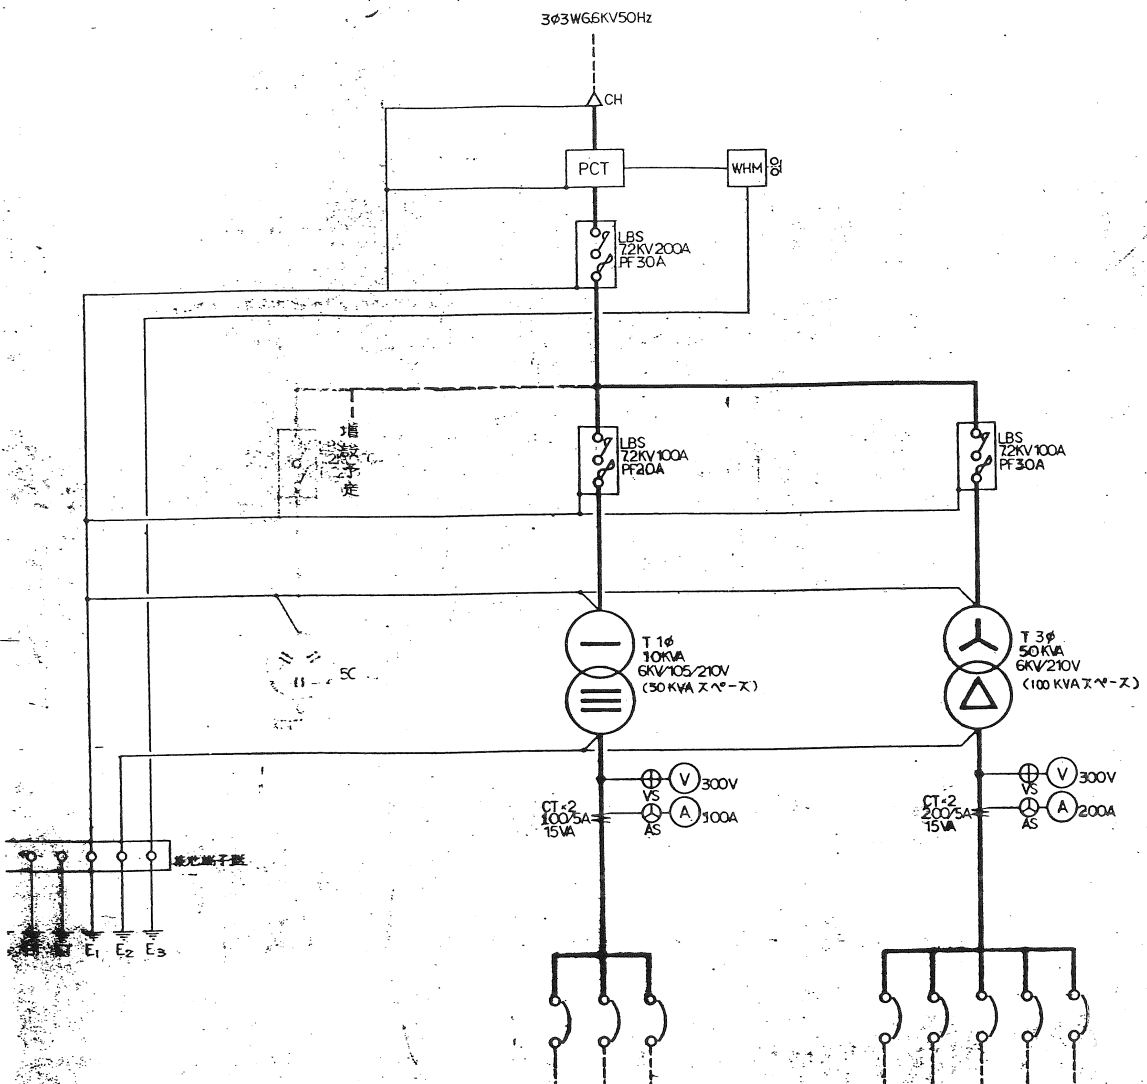


| 負荷容量        | MCB容量 |
|-------------|-------|
| 5P 100/50A  |       |
| 5P 100/100A |       |
| 5P 100/100A |       |

|     |             |
|-----|-------------|
| 低圧側 | 3P 200/200A |
| 分庫用 | 3P 225/200A |
| 排水機 | 3P 225/200A |
|     | 3P 100/100A |

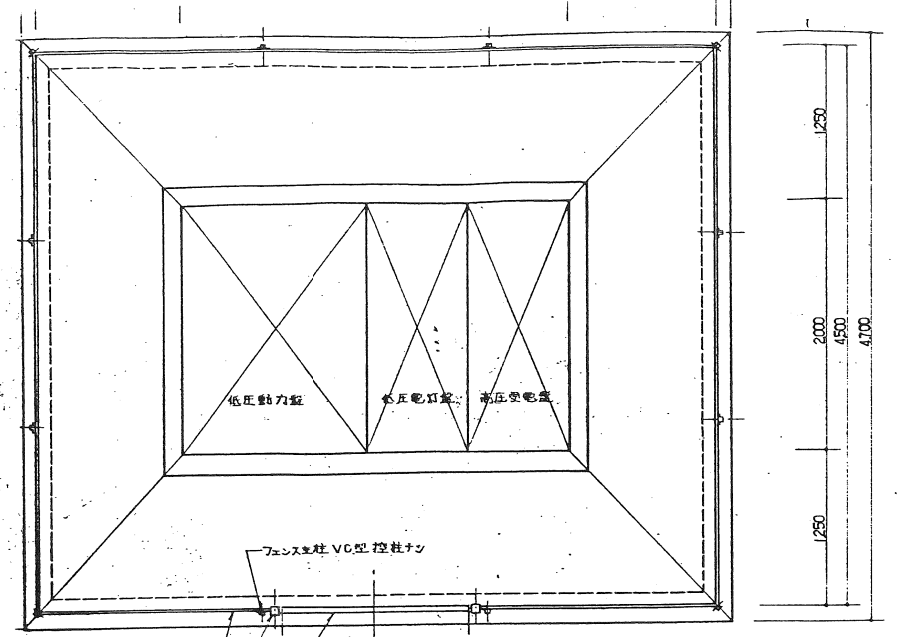


平面図

全て既存とする


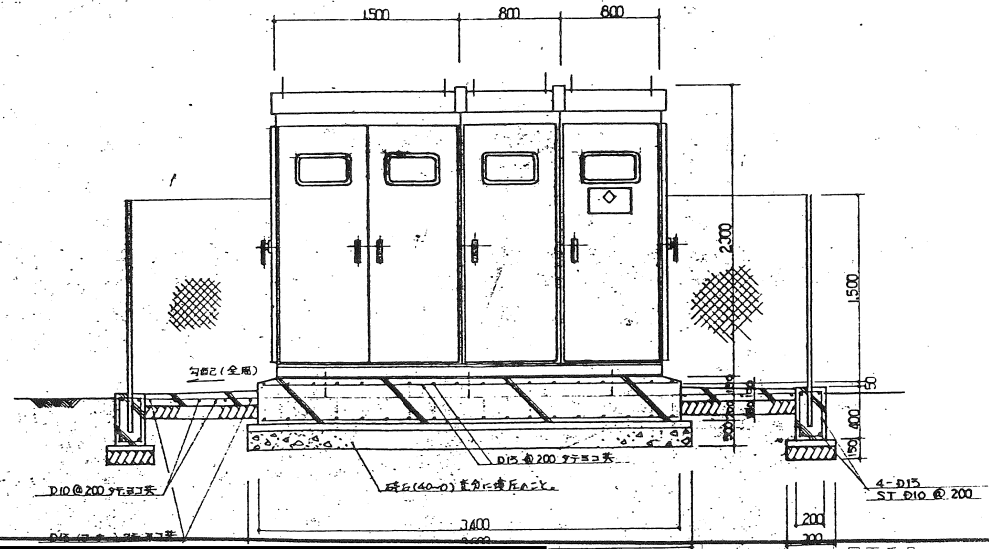


|                 |                |    |       |       |  |    |    |      |
|-----------------|----------------|----|-------|-------|--|----|----|------|
| 工事件名            | 図面名称           | 縮尺 | 設計年月日 | 訂正年月日 |  | 照査 | 担当 | 図面番号 |
| 公設市場青果定温冷蔵庫改修工事 | 受変電設備図 (既存参考図) | —  |       |       |  |    |    | 102  |

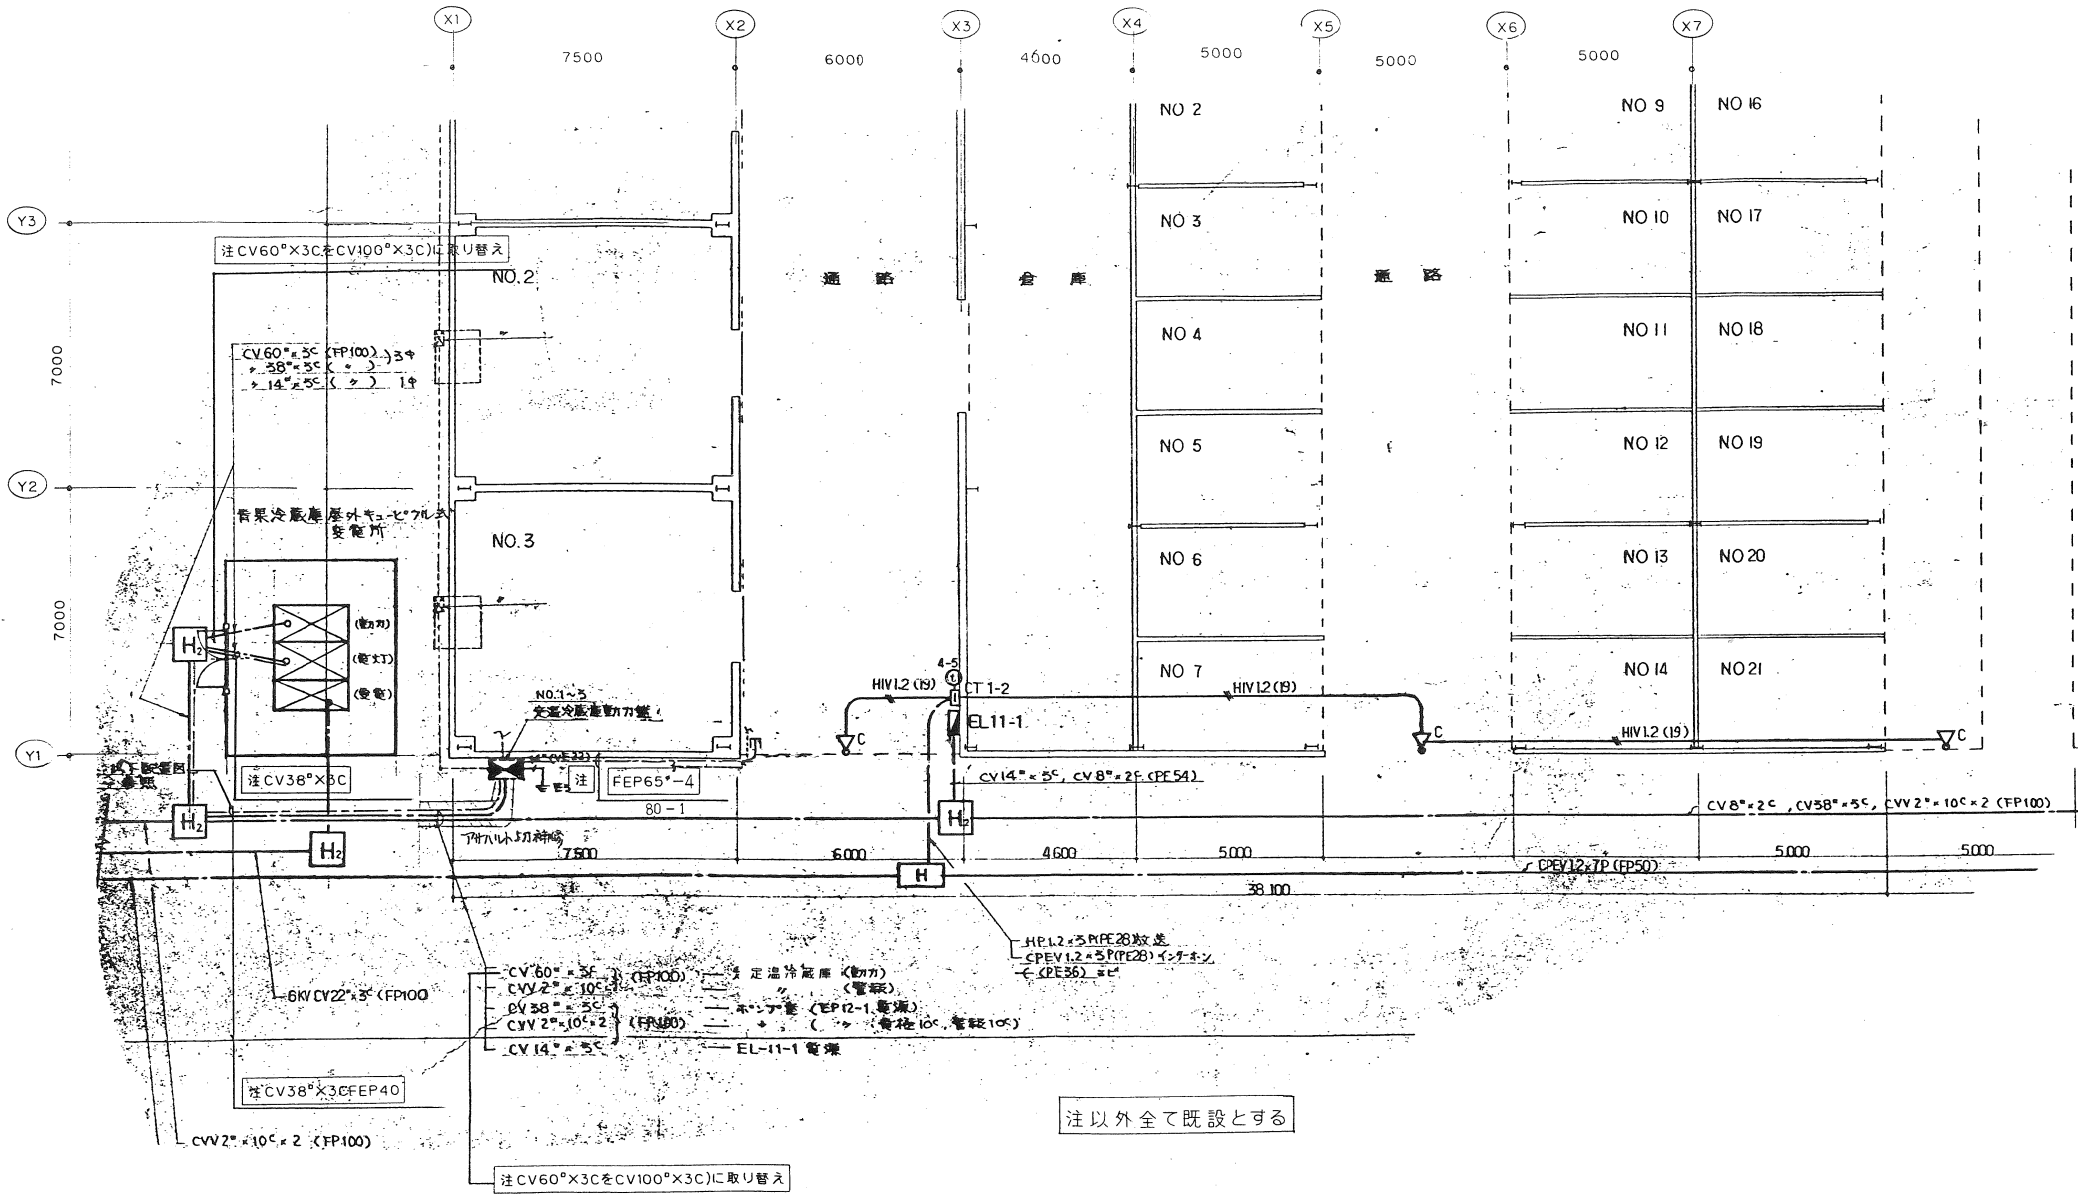


| 工事件名            | 図面名称         | 縮尺    | 設計年月日 | 訂正年月日 | 照査 | 担当 | 図面番号 |
|-----------------|--------------|-------|-------|-------|----|----|------|
| 公設市場青果定温冷蔵庫改修工事 | 幹線設備図(既存参考図) | 1:100 |       |       |    |    | 103  |



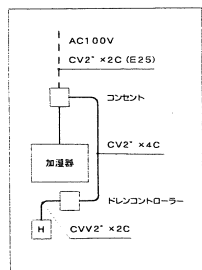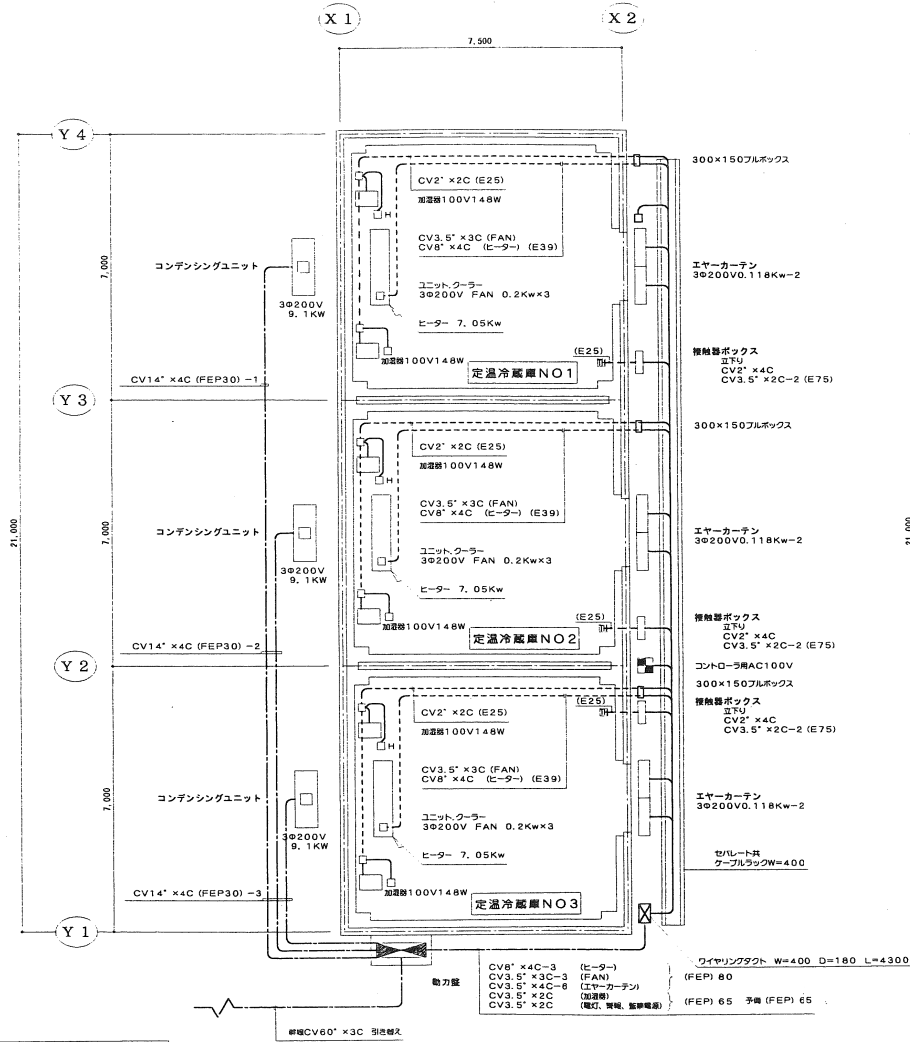

動力設備図


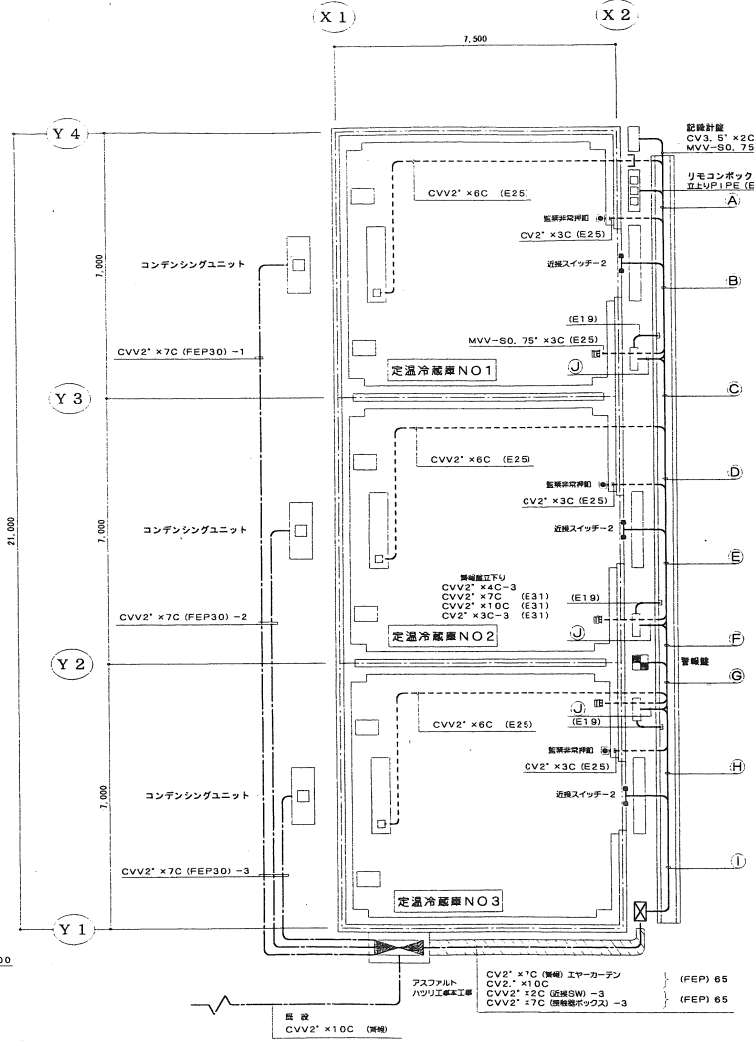


制御、警報設備図

凡例

| 記号 | 摘要         | 備考    |
|----|------------|-------|
|    | 動力制御盤      |       |
|    | ワイヤリングダクト  |       |
|    | 非常停止       | 監禁    |
|    | リモコン収納ボックス |       |
|    | 近接スイッチ     |       |
|    | ケーブルラック    | W=400 |
|    | 地中配線       |       |
|    | 露出配線       |       |

| 工事件名            | 図面名称  | 縮尺    | 設計年月日 | 訂正年月日 | 照査 | 担当 | 図面番号 |
|-----------------|-------|-------|-------|-------|----|----|------|
| 公設市場青果定温冷蔵庫改修工事 | 動力設備図 | 1:100 |       |       |    |    | 104  |

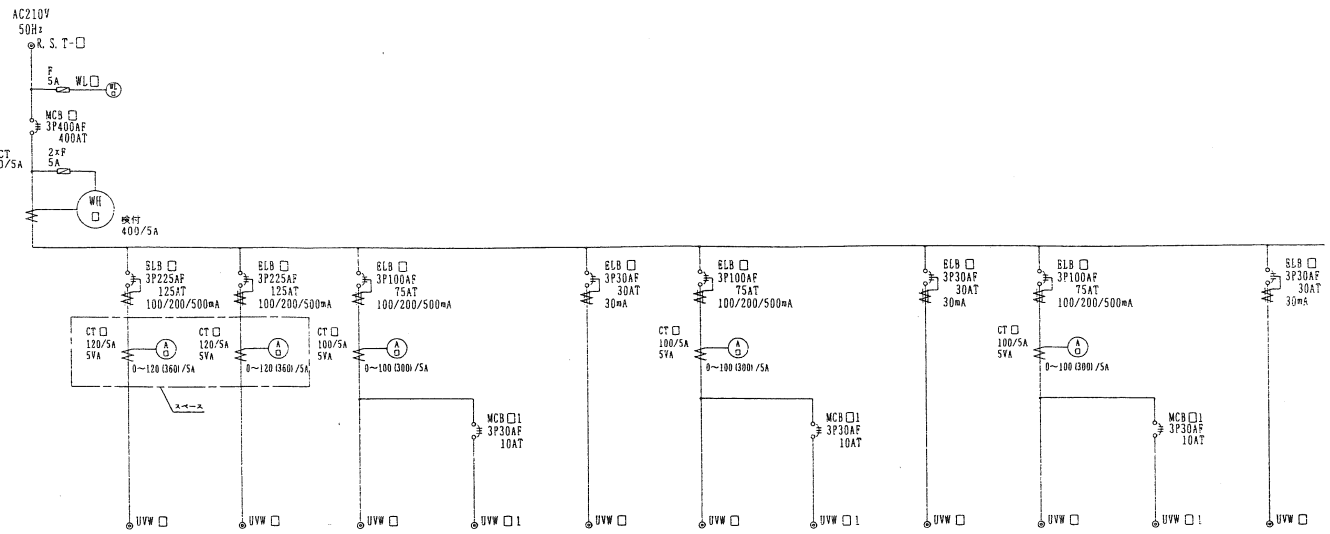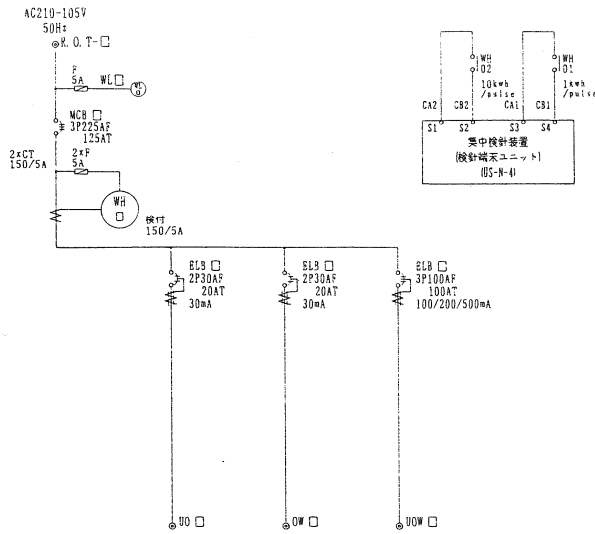



| 回路No.    | 01 | 11         | 12    | 13 |
|----------|----|------------|-------|----|
| 負荷容量     |    |            |       |    |
| 機器番号     |    |            |       |    |
| 負荷名称     | 主幹 | 電灯(低圧冷庫内用) | 加圧器電機 | 予備 |
| シーケンスNo. |    |            |       |    |

| 回路No.    | 02 | 21 | 22 | 23                    | 24                | 25                | 26                    | 27                | 28                |                       |        |        |
|----------|----|----|----|-----------------------|-------------------|-------------------|-----------------------|-------------------|-------------------|-----------------------|--------|--------|
| 負荷容量     |    |    |    | COMP 7.5kW FAN 0.21kW | 0.24kW            | 7.95kW            | COMP 7.5kW FAN 0.21kW | 1.21kW            | 7.95kW            | COMP 7.5kW FAN 0.21kW | 0.21kW | 7.95kW |
| 機器番号     |    |    |    |                       |                   |                   |                       |                   |                   |                       |        |        |
| 負荷名称     | 主幹 | 予備 | 予備 | コンプレッサーユニット No. 1     | コンプレッサーユニット No. 2 | コンプレッサーユニット No. 1 | コンプレッサーユニット No. 2     | コンプレッサーユニット No. 3 | コンプレッサーユニット No. 3 | コンプレッサーユニット No. 3     |        |        |
| シーケンスNo. |    |    |    |                       |                   |                   |                       |                   |                   |                       |        |        |

定価冷庫 No. 1

定価冷庫 No. 2

定価冷庫 No. 3

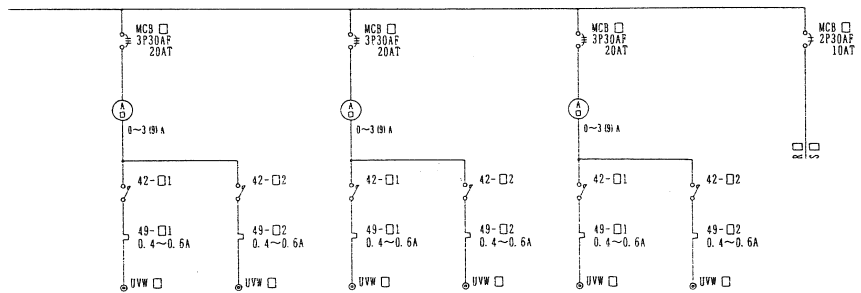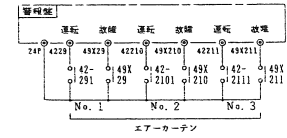


| 回路No.    | 29              | 210             | 211             | C               |
|----------|-----------------|-----------------|-----------------|-----------------|
| 負荷容量     | 0.118kW         | 0.118kW         | 0.118kW         | 0.118kW         |
| 機器番号     |                 |                 |                 |                 |
| 負荷名称     | エアークーテン No. 1-1 | エアークーテン No. 1-2 | エアークーテン No. 2-1 | エアークーテン No. 2-2 |
| シーケンスNo. |                 |                 |                 |                 |

定価冷庫 No. 1

定価冷庫 No. 2

定価冷庫 No. 3

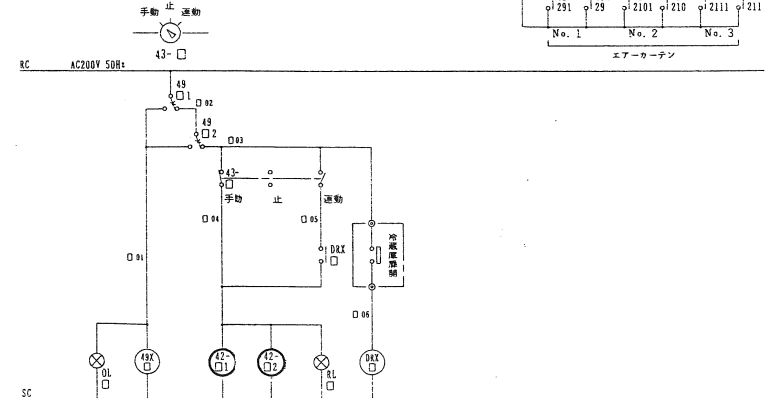

| 回路No. | 機器番号 | 負荷名称         |
|-------|------|--------------|
| 29    |      | エアークーテン NO.1 |
| 210   |      | エアークーテン NO.2 |
| 211   |      | エアークーテン NO.3 |

工事名 公設市場青果定温冷庫改修工事


図面名称 動力盤結線図

縮尺


設計年月日

訂正年月日



照査 担当 図面番号

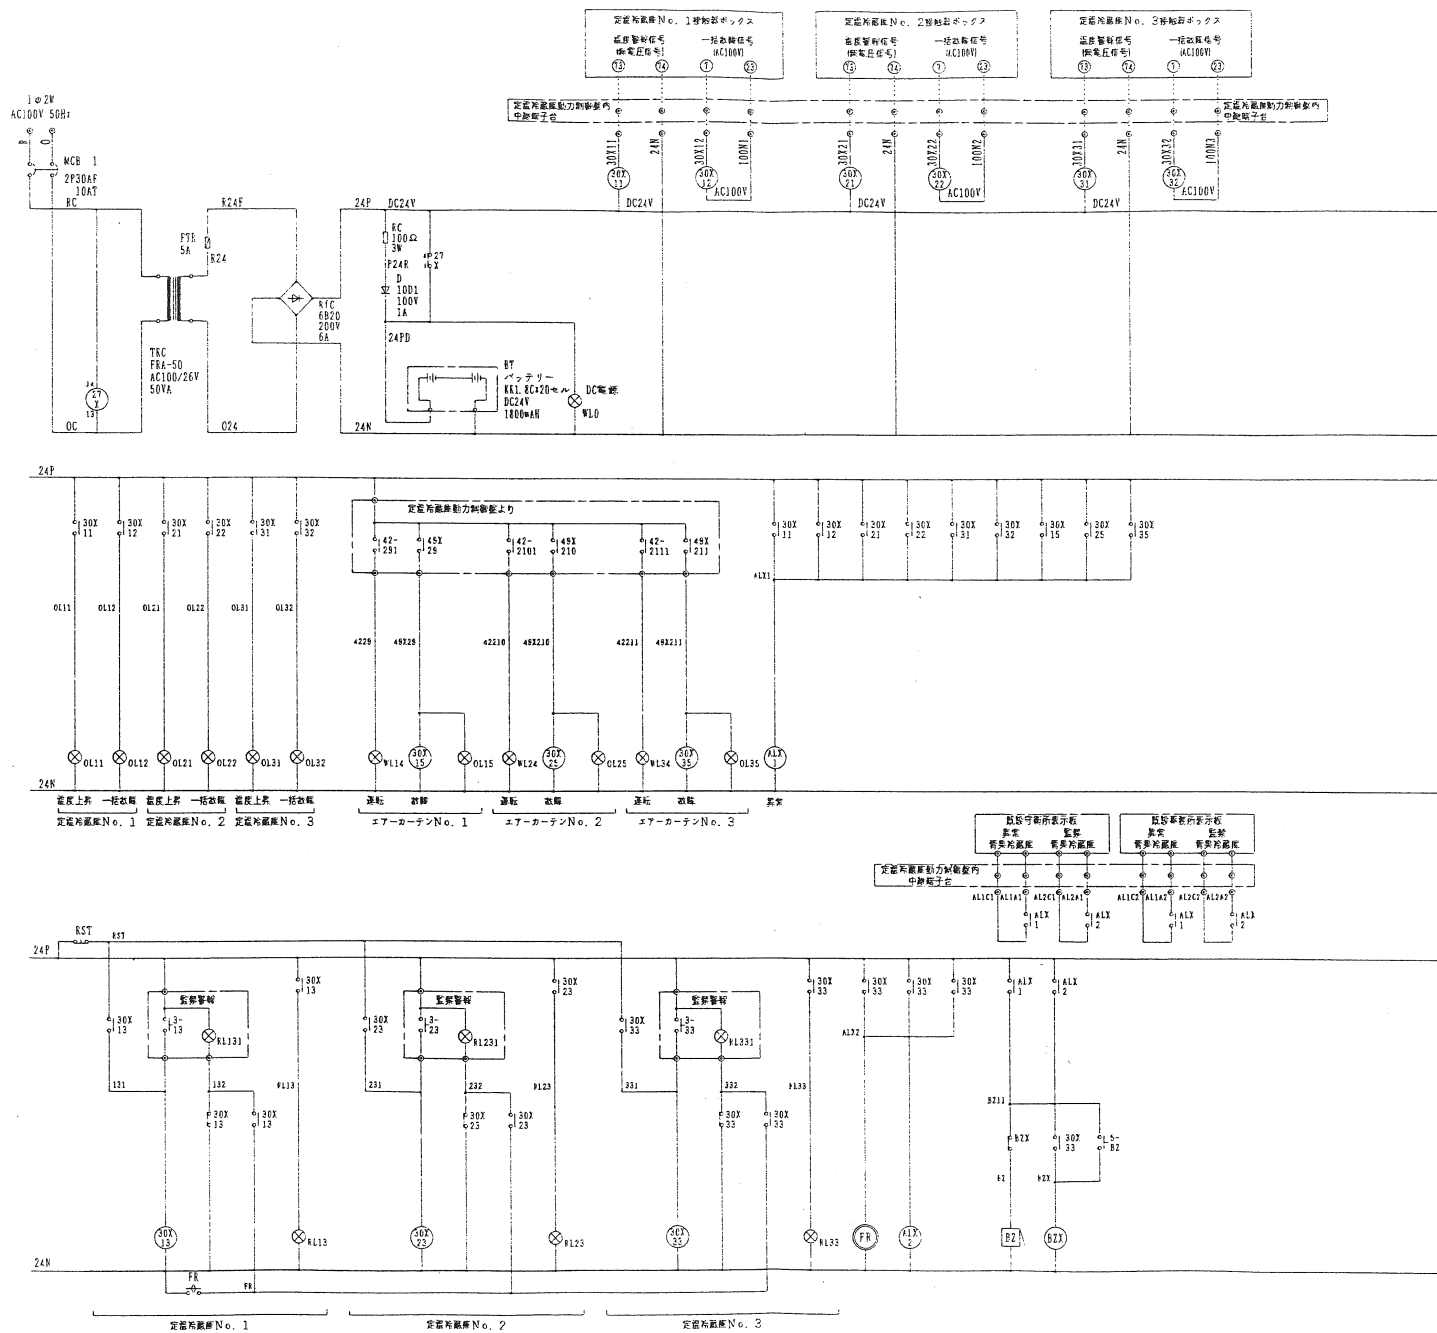


| 工事件名            | 図面名称     | 縮尺 | 設計年月日 | 訂正年月日 | 照査 | 担当 | 図面番号 |
|-----------------|----------|----|-------|-------|----|----|------|
| 公設市場青果定温冷蔵庫改修工事 | 警報・制御結線図 | —  |       |       |    |    | 106  |

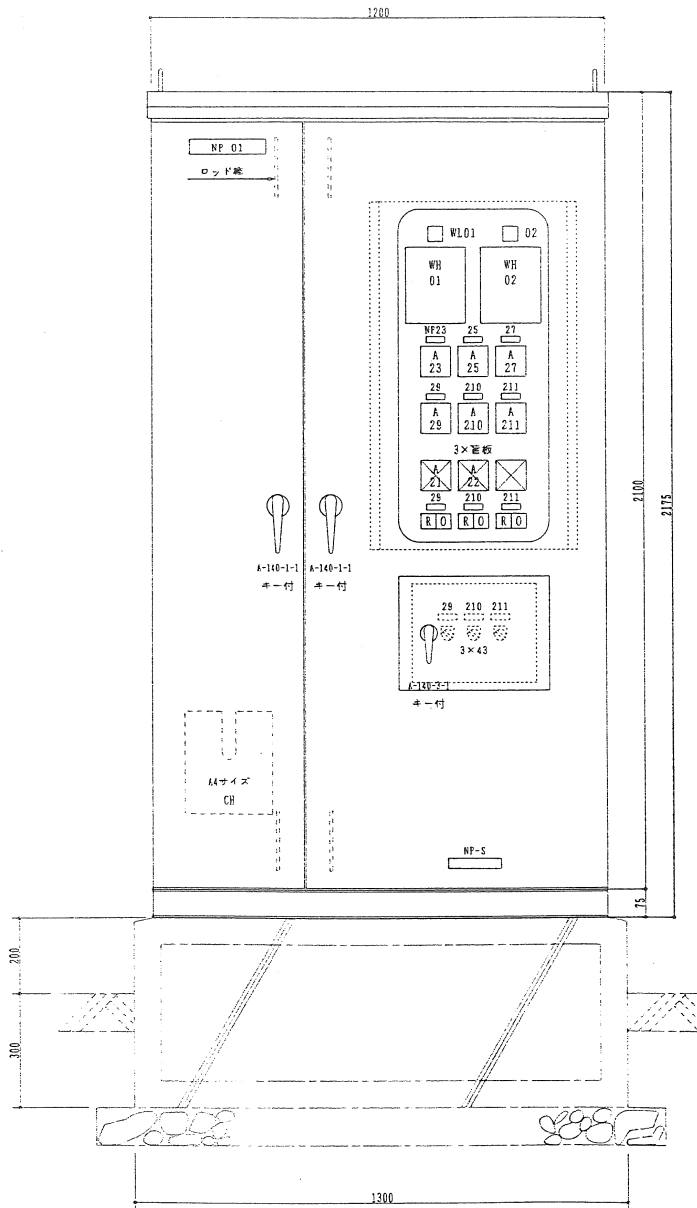

動力制御盤 外形図

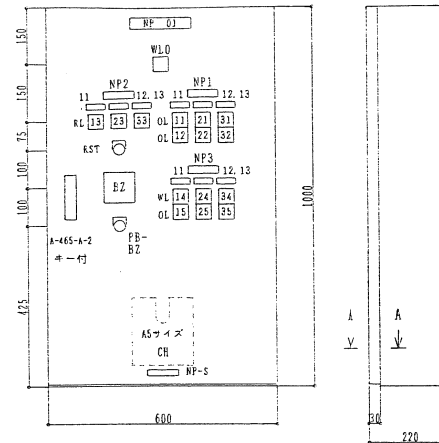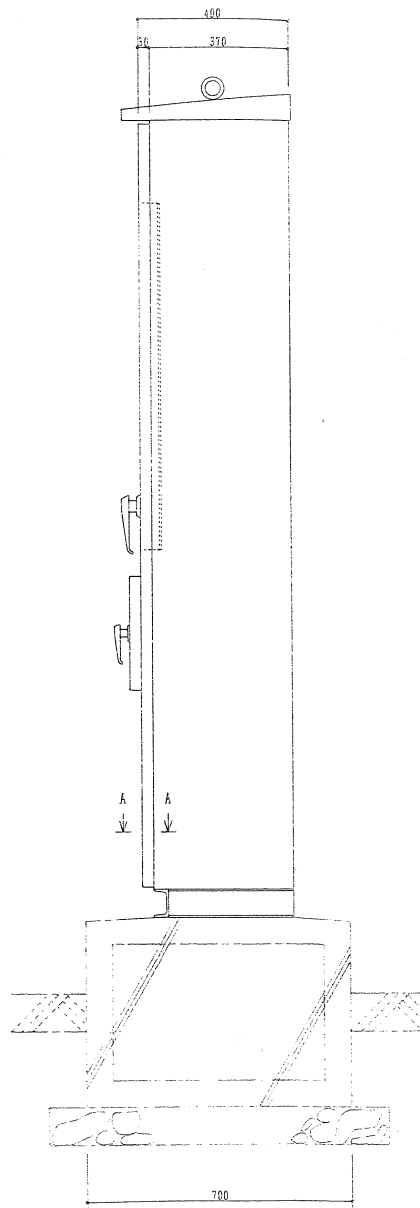

警報盤 外形図

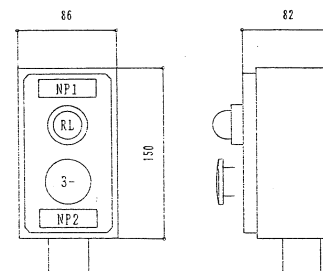



非常押釦 外形図

| No.   | 形式<br>記入文字<br>▼より2桁配り | 個数     |       |       |               |
|-------|-----------------------|--------|-------|-------|---------------|
|       |                       | TB-160 | TB-81 | TB-51 | PB-25A<br>テアラ |
| NP01  | 警報盤                   | 1      |       |       |               |
| NP1   | 冷蔵庫警報                 |        | 1     |       |               |
| NP2   | 監禁警報                  |        | 1     |       |               |
| NP3   | エアーカーテン               |        | 1     |       |               |
| NP11  | 定温冷蔵庫NO.1             |        |       | 3     |               |
| NP12  | 定温冷蔵庫NO.2             |        |       | 3     |               |
| NP13  | 定温冷蔵庫NO.3             |        |       | 3     |               |
| RST   | 監禁リセット                |        |       | 1     |               |
| NP C  | 制御電源                  |        |       |       | 1             |
| BS-BZ | ブザー停止                 |        |       | 1     |               |
| NP-S  | Blue Box (BB-80)      |        |       |       |               |


| No. | 形式<br>記入文字<br>▼より2桁配り | 個数    |       |               |
|-----|-----------------------|-------|-------|---------------|
|     |                       | TB-81 | TB-51 | PB-25A<br>テアラ |
| NP1 | 監禁通報 (赤文字)            |       | 1     |               |
| NP2 | 監禁警報 (赤文字)            |       | 1     |               |

| 工事件名            | 図面名称       | 縮尺 | 設計年月日 | 訂正年月日 | 照査 | 担当 | 図面番号 |
|-----------------|------------|----|-------|-------|----|----|------|
| 公設市場青果定温冷蔵庫改修工事 | 動力盤・警報盤結線図 | —  |       |       |    |    | 107  |



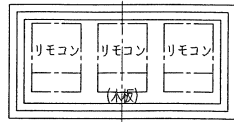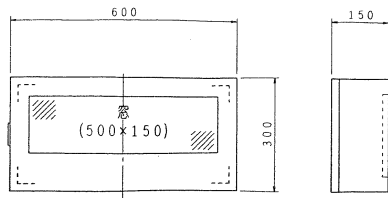


リモコン盤 S=1/10

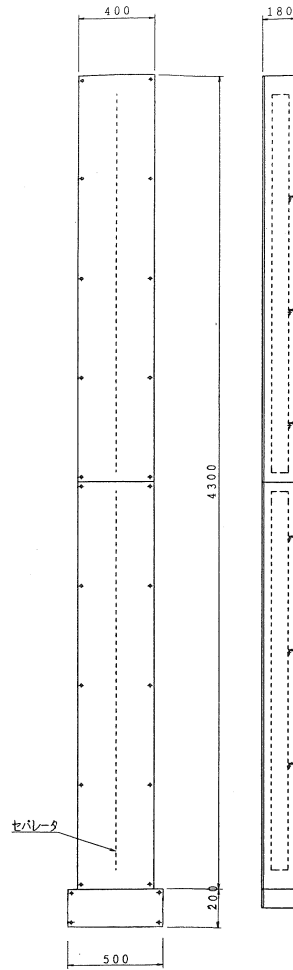

ワイヤリングタクト S=1/20

| 工事件名            | 図面名称               | 縮尺 | 設計年月日 | 訂正年月日 | 照査 | 担当 | 図面番号 |
|-----------------|--------------------|----|-------|-------|----|----|------|
| 公設市場青果定温冷蔵庫改修工事 | リモコンボックス・ワイヤリングタクト | —  |       |       |    |    | 08   |



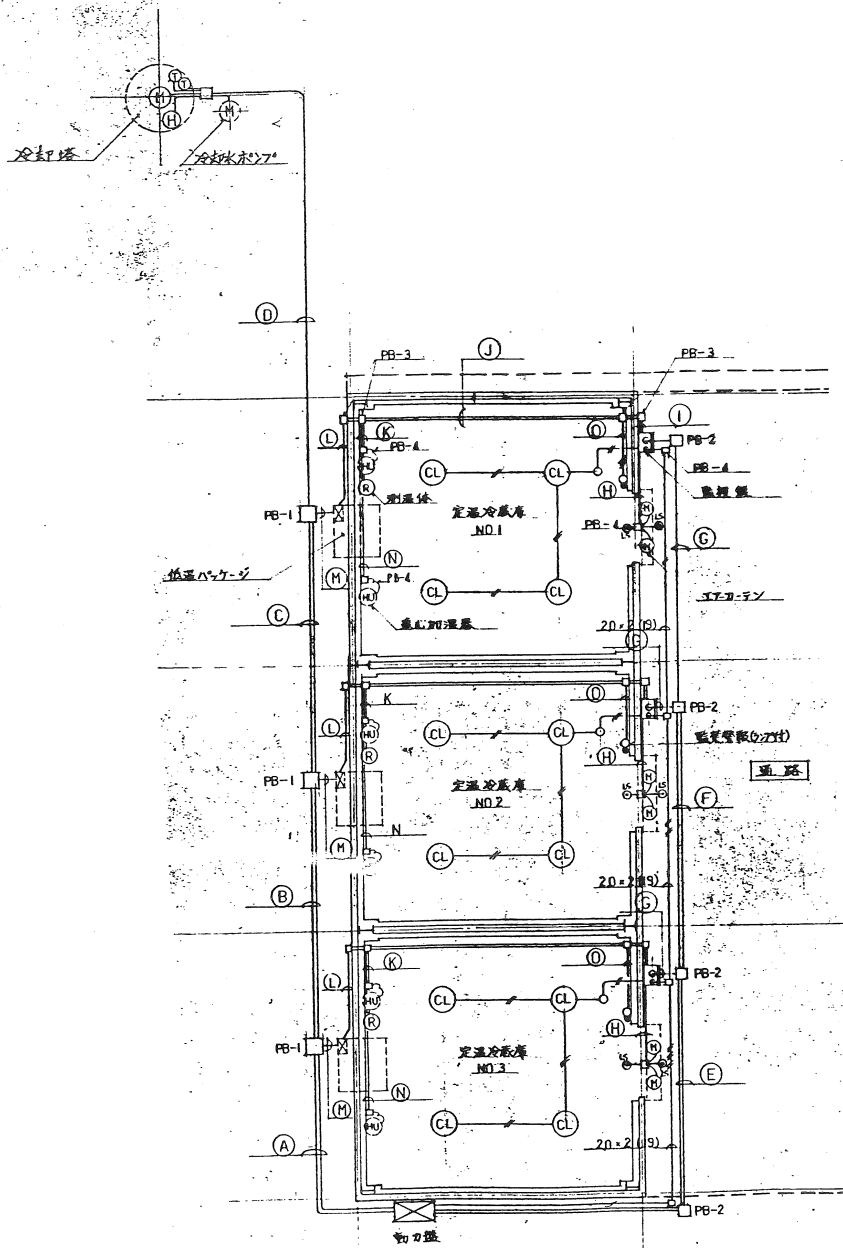

撤去工事について

- (1) 照明設備を除外する
- (2) 定温冷蔵庫動力関係全てとする
- (3) 動力盤撤去については警報検針のケーブルがありますので注意のこと
- (4) 動力盤の中に検針中継器があるが 再使用する

| 記号 | 電線 (電線管)                   | 記号                                | 電線 (電線管)                                 |
|----|----------------------------|-----------------------------------|--|
| A  | 1V 14×3<br>1V 35×3 2×10    | E22 <sup>φ</sup> (51)<br>20 (51)  | I 1V 1.6×5 2×8 (31)<br>CWS 0.75-3×1 (19) |
| B  | 1V 14×6<br>1V 35×3 2×8     | E14 <sup>φ</sup> (51)<br>E20 (39) | J 1V 1.6×2 2×8 (31)<br>CWS 0.75-3×1 (19) |
| C  | 1V 14×3 2×2<br>1V 35×3 2×4 | E55 (31)<br>E20 (39)              | K 1V 4.5×2 (19)<br>CWS 0.75-3×1 (19)     |
| D  | 1V 35×3 2×4                | E20 (39)                          | L 1V 2×8 (31)                            |
| E  | 1V 1.6×8 2×4<br>1V 1.6×2   | E20 (39)<br>E20 (39)              | M 1V 1.6×2 2×2 E55 (31)                  |
| F  | 1V 1.6×8<br>1V 1.6×6 2×4   | E20 (31)<br>E20 (31)              | N 1V 1.5×2 (19)                          |
| G  | 1V 1.6×8 2×4               | E20 (39)                          | O 1V 1.5×3 (19)                          |
| H  | 1V 1.6×8                   | E20 (25)                          |  |

|                 |      |       |       |       |    |    |      |
|-----------------|------|-------|-------|-------|----|----|------|
| 工事件名            | 図面名称 | 縮尺    | 設計年月日 | 訂正年月日 | 照査 | 担当 | 図面番号 |
| 公設市場青果定温冷蔵庫改修工事 | 撤去   | 1:100 |       |       |    |    | 110  |

公設市場青果定温冷蔵庫改修 工事設計図

仕様書 1. 工事概要



メーカーリスト

下記メーカーと同等以上とし、採用の際は係員の承諾を得る事とする。

| 分類            | 機材名                          | 適用範囲                        | 製造業者名                    | 分類                | 機材名                         | 適用範囲              | 製造業者名   | 分類     | 機材名             | 適用範囲  | 製造業者名          | 分類              | 機材名           | 適用範囲                           | 製造業者名              |                   |                |           |     |
|---------------|------------------------------|-----------------------------|--------------------------|-------------------|-----------------------------|-------------------|---|--------|-----------------|---|----------------|-----------------|---------------|--------------------------------|--------------------|-------------------|----------------|-----------|-----|
| 管 類           | 鋼 管                          | 配管用炭素鋼管<br>水道用亜鉛メッキ鋼管       | JISマーク表示品                | ガス漏洩器             | 貯漏漏洩器                       |                   | ガス事業者が認定するもの<br>なお LPG用は(財)日本<br>ガス機器検査協会の認定標<br>が貼付されたものとする。 | 空気調和機  | パッケージ形<br>空気調和機 |   |                | 放射器及び<br>放射器付属品 | 放射器           |                                | JISマーク表示品          |                   |                |           |     |
|               | スケジュール管                      | 圧力配管用炭素鋼管                   |                          |                   | 瞬間漏洩器                       |                   | ガス事業者が認定するもの。<br>(財)日本建築センターの<br>性能認定マークが貼付され<br>たもの。         |        |                 | フィンチューブ<br>放射器<br>ファンコンベク<br>ター             |                |                 |               |                                |                    |                   |                |           |     |
|               | 合成樹脂<br>被覆鋼管                 | ポリエチレン被覆<br>鋼管              | JISマーク表示品                |                   | 排煙機                         | 排煙機               |   |        |                 | ユニット形<br>空気調和機                              |                |                 |               |                                |                    | 放射器弁              |                |           |     |
|               | 塩化ビニル<br>ライニング鋼管             | 水道用塩化ビニ<br>ルライニング鋼管         | 水マーク表示品                  |                   | 消火装置                        | ハロゲン化剤<br>消火システム  |   |        |                 | ファンコイル<br>ユニット                              |                |                 |               |                                |                    | 放射器トラップ           | 暖房用<br>放射器トラップ | JISマーク表示品 |     |
|               | ポリ粉体鋼管                       | 水道用ポリエチレン<br>粉体ライニング鋼管      | 水マーク表示品                  |                   |                             |                   | 二酸化炭素消火<br>システム   |        |                 |   |                |                 |               |                                |                    |                   |                |           |     |
|               | 鉛 管                          | 排水、通気、洗浄用<br>鉛管、水道用鉛管       | JISマーク表示品                |                   | ボンプ                         | スプリングラ<br>消火システム  |   |        |                 |   |                |                 |               |                                |                    | 配管付属品             | 蒸気トラップ         |           |     |
|               | ステンレス管                       |                             | JISマーク表示品                |                   |                             | 泡消火システム           |   |        |                 |   |                |                 |               |                                |                    | 自動エア接弁            |                |           |     |
|               | ビニル管                         | 硬質塩化ビニル管<br>水道用硬質塩化ビ<br>ニル管 | JISマーク表示品                |                   | 湯沸ポンプ<br>多量ポンプ              |                   |   |        |                 |   |                |                 |               |                                |                    | 減圧弁(蒸気用)<br>温度調節弁 |                |           |     |
|               | ポリエチレン管                      | 水道用ポリエチレン<br>管              | JISマーク表示品                |                   | 汚水、雑排水、<br>汚物用水中<br>モーターポンプ | 電動機が乾式である<br>もの。  |   |        |                 |   |                |                 |               |                                |                    | 自動制御              | 自動制御<br>システム   |           |     |
|               | ヒューム管                        | 溜心力伝導コンクリ<br>ート管            | JISマーク表示品                |                   |                             | 電動機が油封式<br>であるもの。 |   |        |                 |   |                |                 |               |                                |                    |                   | 計器類            | 瞬間流量計     |     |
|               | 鋼 管                          | 鋼及び鋼合金鋼目<br>鋼管              | JISマーク表示品                |                   | オイルポンプ                      |                   |   |        |                 |   |                |                 |               |                                |                    | 地震感知器             | 地震感知器          |           |     |
|               | 排水降伏管                        |                             |                          |                   |                             |                   |   |        |                 |   |                |                 |               |                                |                    | 煤煙量皮計             | 煤煙量皮計          |           |     |
|               | 弁                            | 青銅弁                         | 仕切弁<br>玉形弁<br>逆止弁<br>制水弁 |                   | JISマーク表示品                   | ボイラー              | 海陸製ボイラー   |        |                 |   | 全熱交換器          |                 | 全熱交換器         | 回転形                            |                    |                   | 加湿器            | 加湿器       |     |
|               |                              | 銅弁                          | ライニング弁<br>銅弁             |                   |                             |                   | 給用用蒸気<br>ボイラー   |        |                 |   |                |                 |               | 全熱交換<br>ユニット                   | 天井雁べい形<br>(ダクト接続形) |                   |                | 加温器       | 加温器 |
| 銅弁            |                              | 銅弁フランジ形弁                    |                          | 重風機房機             | 重風機房機                       |                   |   |        | 冷却塔             | 冷却塔   |                |                 | 計器その他         | 油面計<br>油面制御装置                  |                    |                   |                |           |     |
| 銅弁            |                              | 銅弁                          |                          | 冷凍機               | チリング<br>ユニット                |                   |   |        | 送風機             | 遠心送風機<br>小形遠心送風機<br>消音ボックス付<br>送風機<br>軸流送風機 | 多翼形及び後向き<br>羽形 |                 |               | 扉閉設備                           | 扉閉器具               |                   |                |           |     |
| 銅弁            | 銅弁                           |                             | 遠心冷凍機                    |                   |                             |                   |   | 空気清浄装置 | 自動奪取<br>エアフィルター |   |                |                 | タンク及び<br>ヘッダー | 製缶類<br>オイルタンク<br>貯油タンク<br>ヘッダー |                    |                   |                |           |     |
| 衛生陶器及び<br>付属品 | 衛生陶器                         |                             | JISマーク表示品                | 直 流 電 機<br>吸収冷凍水機 |                             |                   |   |        |                 |   |                |                 | ふ た           | 油槽ふた                           | 貯油槽に係わるもの<br>に限る。  |                   |                |           |     |
|               | 水 栓                          | 給水栓                         | JISマーク表示品                |                   |                             |                   |   |        |                 |   |                |                 |               |                                |                    |                   |                |           |     |
|               | 不凍水栓柱                        |                             |                          |                   |                             |                   |   |        |                 |   |                |                 |               |                                |                    |                   |                |           |     |
| レ線浄化槽         | JIS A 5207以外<br>JIS B 2061以外 |                             |                          | 小形吸収冷凍水<br>機ユニット  |                             |                   |   |        |                 |   |                |                 |               |                                |                    |                   |                |           |     |
|               | レ線浄化槽                        |                             |                          |                   |                             |                   |   |        |                 |   |                |                 |               |                                |                    |                   |                |           |     |
| 水 槽<br>(タンク)  | FRP製水槽<br>(パネルタンク)           |                             |                          |                   |                             |                   |   |        |                 |   |                |                 |               |                                |                    |                   |                |           |     |
|               | 鋼板製パネル<br>タンク                |                             |                          |                   |                             |                   |   |        |                 |   |                |                 |               |                                |                    |                   |                |           |     |
| 排水金具          | 排水金具                         |                             |                          |                   |                             |                   |   |        |                 |   |                |                 |               |                                |                    |                   |                |           |     |
| きょう及び<br>ふ    | ふ た                          | 降伏管                         |                          |                   |                             |                   |   |        |                 |   |                |                 |               |                                |                    |                   |                |           |     |

| 工事件名            | 図面名称    | 縮尺 | 設計年月日 | 訂正年月日 | 照 査 | 担 当 | 図面番号 |
|-----------------|---------|----|-------|-------|-----|-----|------|
| 公設市場青果定温冷蔵庫改修工事 | メーカーリスト | —  |       |       |     |     | 202  |







機 器 表

| 記号 | 名称          | 仕様  | 数量 | 電機機   |   |     | 設置場所  | 備考(参考品番)             |
|----|-------------|---|----|-------|---|-----|-------|----------------------|
|    |             |   |    | kw    | φ | V   |       |                      |
| R  | 冷蔵専用冷却ユニット  | 冷却能力：16,100kcal/h<br>使用範囲：(外気) -5℃~+40℃ (庫内) -5℃~+15℃<br>消費電力：(冷却運転時) 9.1kW (除霜時) 7.3kW | 3  |       |   |     |       | AFL-10VHS            |
|    | (コンデンスユニット) | 型 式：屋外設置型   |    |       |   |     | 屋 外   |                      |
|    |             | 圧 縮 機：  |    | 7.5   | 3 | 200 |       |                      |
|    | (ユニットクーラー)  | 型 式：庫内天井型   |    |       |   |     | 冷 蔵 室 |                      |
|    |             | 送 風 機：  |    | 0.2×3 | 3 | 200 |       |                      |
|    |             | 除霜電熱器：  |    | 7.05  | 3 | 200 |       |                      |
|    | ( 附 属 品 )   | スタンダードリモコン、接触器ボックス<br>温度センサー、リモコンケーブル   |    |       |   |     |       | 防接ゴムパッキン<br>断熱ボルト吊り  |
|    |             | 空気条件 外気35℃ 庫内0℃   |    |       |   |     |       |                      |
| HU | 加 湿 器       | 型 式：遠心式壁掛型<br>加湿能力：3.5L/h 貯水量：1L<br>附 属 品：自動排水装置、温度調節器、風向板                              | 6  | 0.147 | 1 | 100 | 冷 蔵 室 | D-3502<br>ACU<br>HSC |
| AC | エアーカーテン     | 型 式：産業用タイプ<br>能 力：1000L×18800MM   | 6  | 0.118 | 3 | 200 | 冷蔵室入口 | MK-3510T             |

|                 |           |     |           |           |  |     |     |         |
|-----------------|-----------|-----|-----------|-----------|--|-----|-----|---------|
| 工 事 件 名         | 図 面 名 称   | 縮 尺 | 設 計 年 月 日 | 訂 正 年 月 日 |  | 照 査 | 担 当 | 図 面 番 号 |
| 公設市場青果定温冷蔵庫改修工事 | 新 設 機 器 表 | —   |           |           |  |     |     | 2 0 4   |

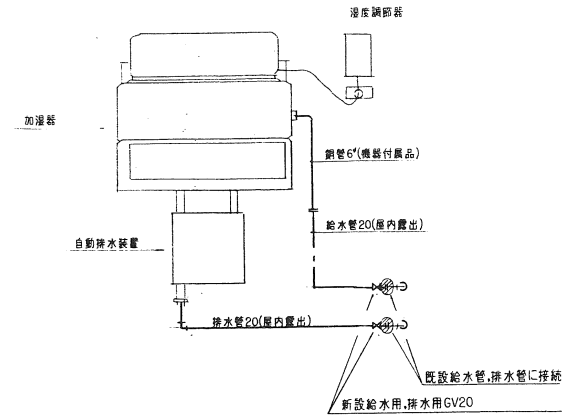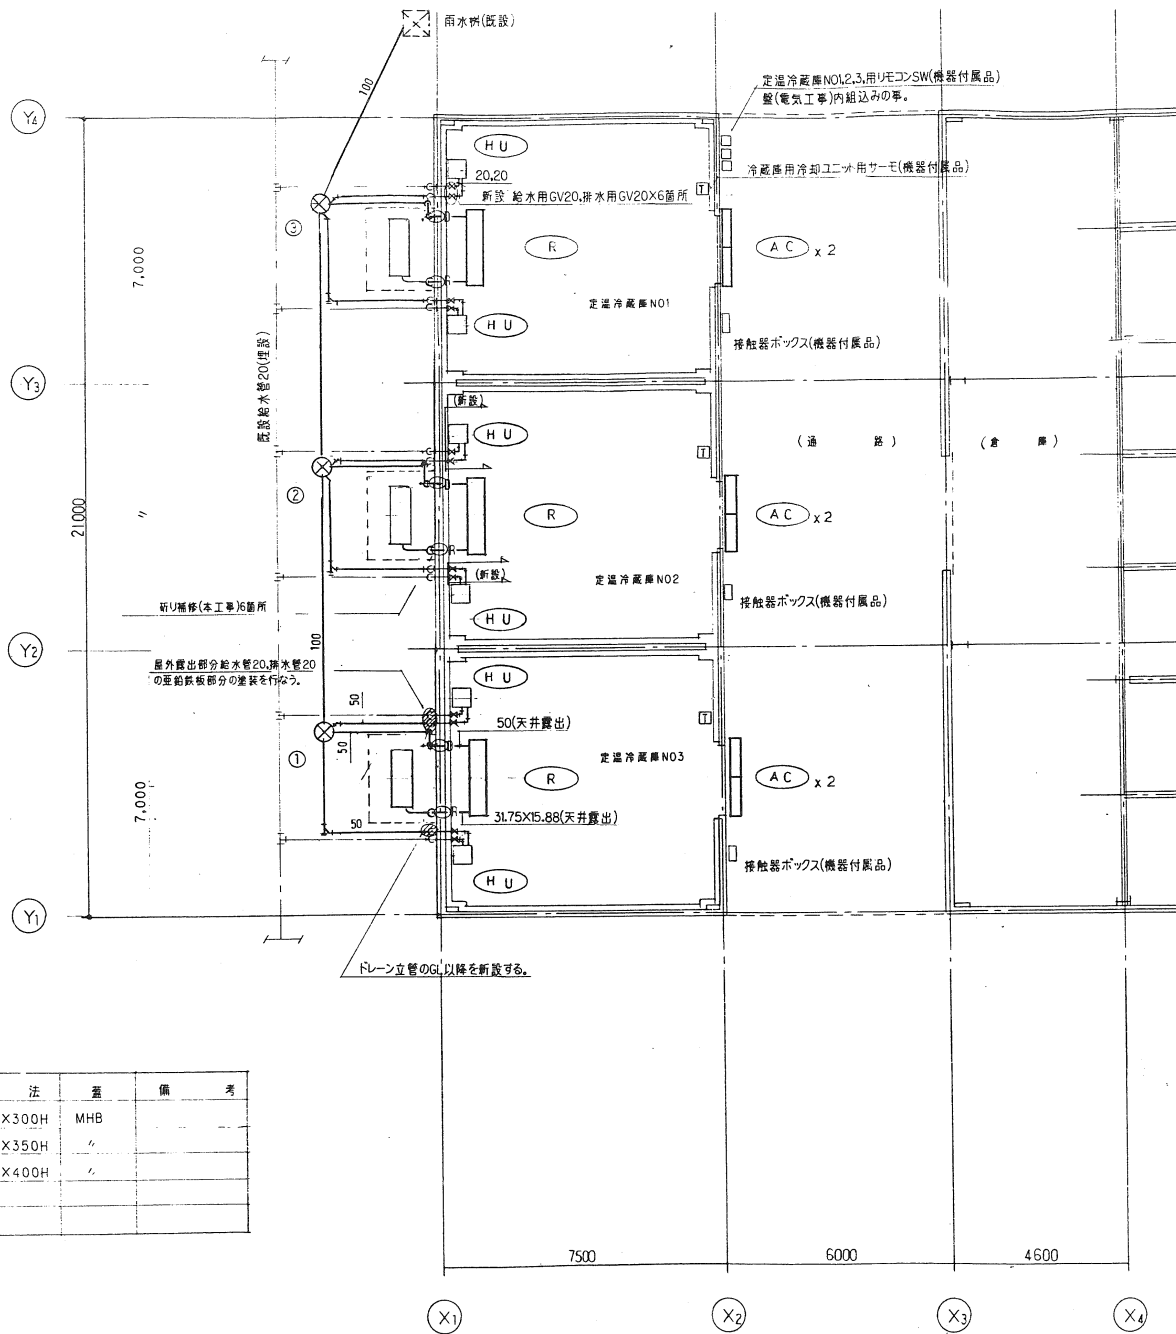



加湿器廻り配管要領図 NO.SCALE

樹 リ ス ト

| NO | 名 称 | 仕 機  | 寸 法      | 蓋   | 備 考 |
|----|-----|------|----------|-----|-----|
| ③  | "   | "    | 400*400H | "   |     |

- 1) 冷蔵管の屋外露出部分は被覆銅管の上にSUSラッキングを行う。  
又屋内露出部分は被覆銅管のままとする。
- 2) ユニーククーラー取付に伴う天井改修は建築工事とする。
- 3) 壁張り補修は本工事とする。
- 4) 既設屋外露出部分給水管,排水管立管の垂鉛鉄板部分の塗装を行なう。
- 5) 定温冷蔵庫内の給排水管は塗装のみとする。

|                 |           |       |           |           |     |     |         |
|-----------------|-----------|-------|-----------|-----------|-----|-----|---------|
| 工 事 件 名         | 図 面 名 称   | 縮 尺   | 設 計 年 月 日 | 訂 正 年 月 日 | 照 査 | 担 当 | 図 面 番 号 |
| 公設市場青果定温冷蔵庫改修工事 | 新 設 平 面 図 | 1:100 |           |           |     |     | 2 F 5   |

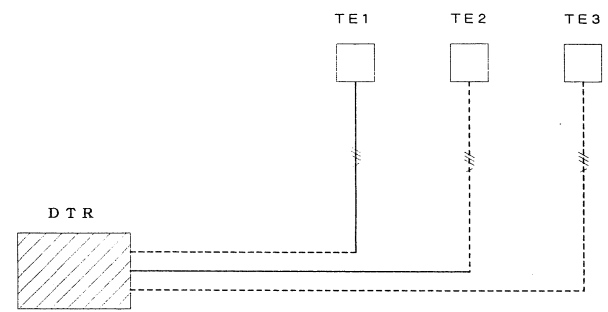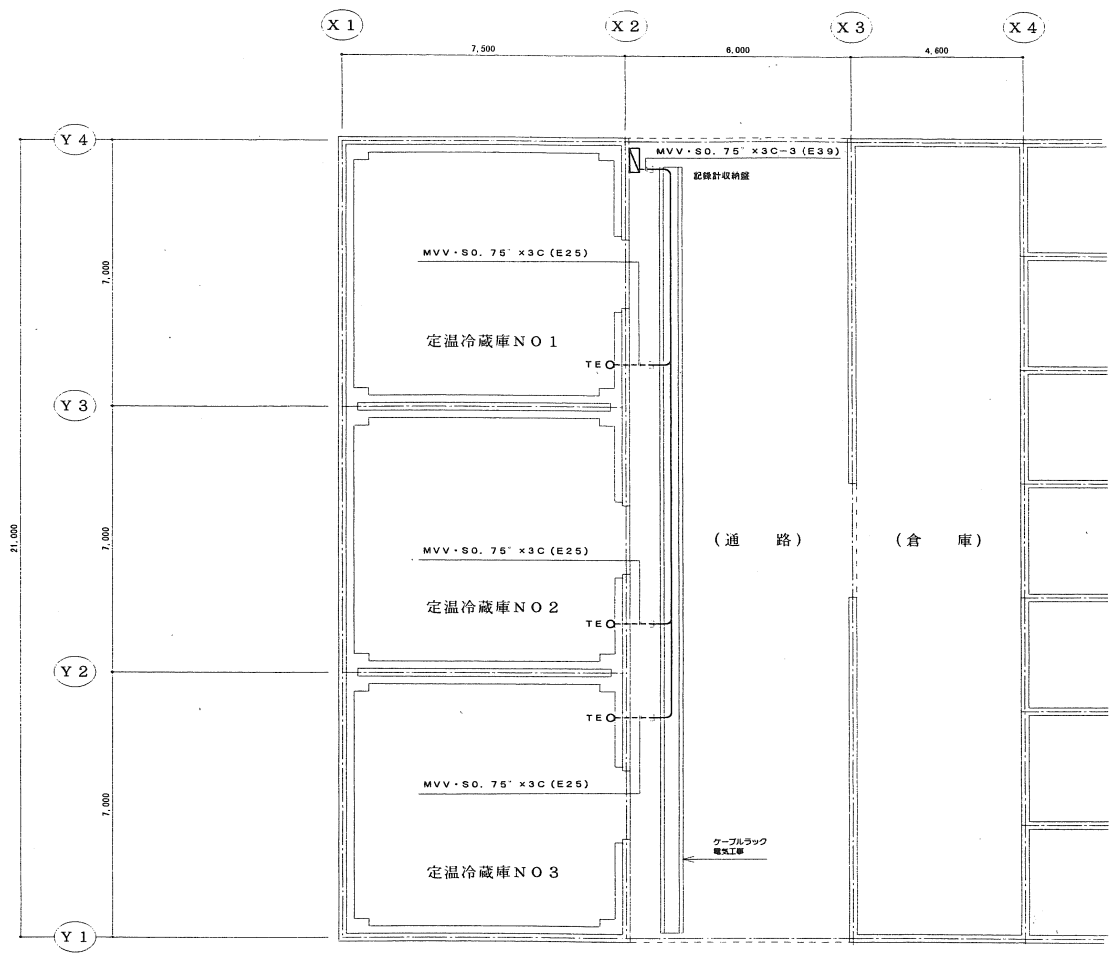


盤寸法表

| 盤名     | 形状  | 寸法 (mm) |     |     | 備考 |
|--------|-----|---------|-----|-----|----|
|        |     | W       | H   | D   |    |
| 記録計収納盤 | 盤掛盤 | 800     | 900 | 400 |    |

| 記号  | 名称      | 型番      | 製造 | 備考     |
|-----|---------|---------|----|--------|
| TE  | 温度検出器   | TY7204A | 山武 |        |
| DTR | デジタル記録計 | DPR500  | 山武 | 6打点タイプ |
|     |         |         |    |        |
|     |         |         |    |        |


|                 |            |       |       |       |    |    |      |
|-----------------|------------|-------|-------|-------|----|----|------|
| 工事件名            | 図面名称       | 縮尺    | 設計年月日 | 訂正年月日 | 照査 | 担当 | 図面番号 |
| 公設市場青果定温冷蔵庫改修工事 | 新設 自動制御平面図 | 1:100 |       |       |    |    | 206  |

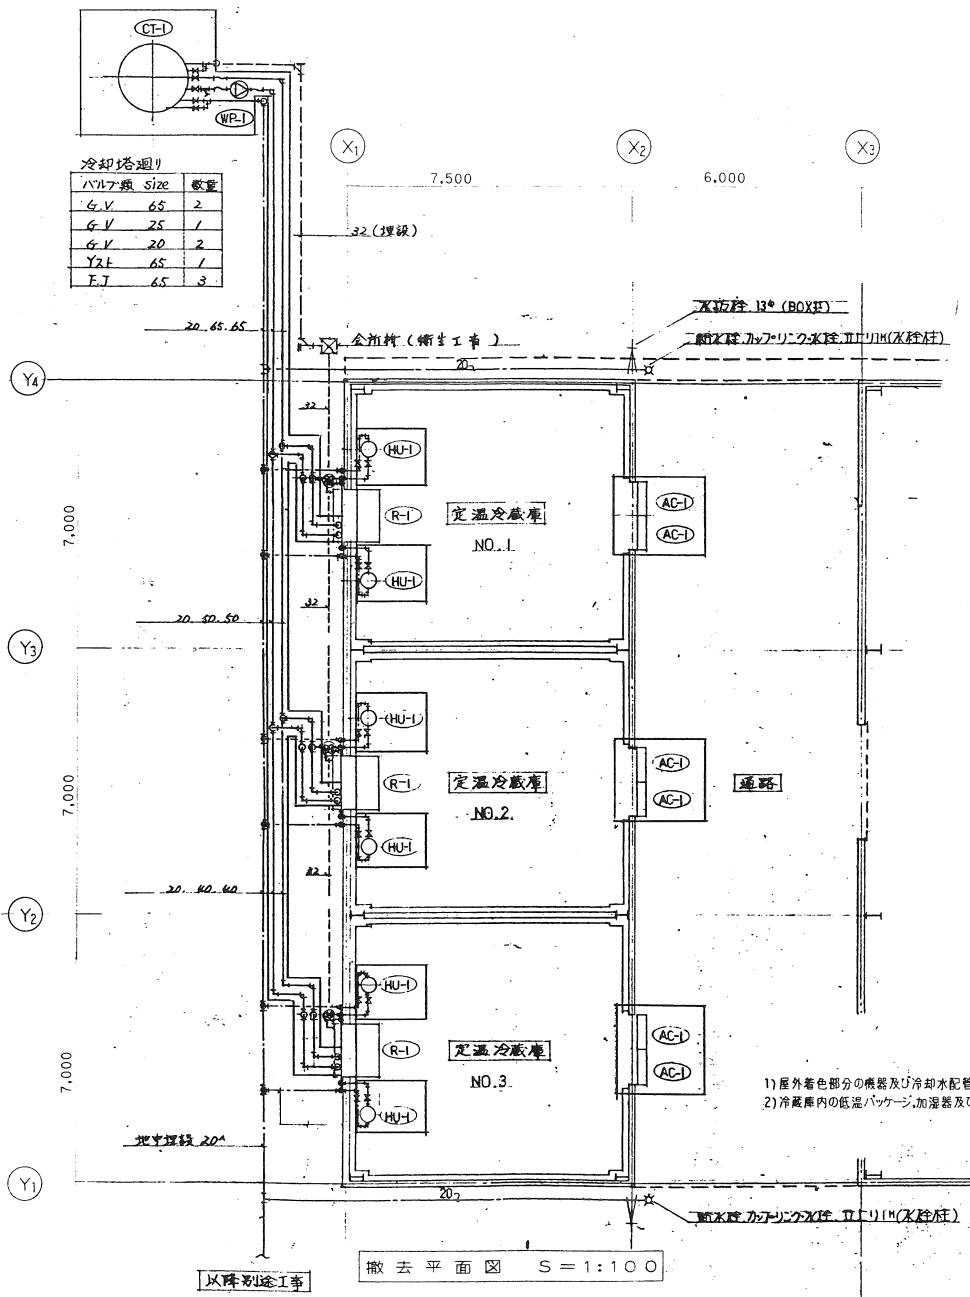


撤去機器表

| 記号     | 名称      | 仕様  | 台数 | 電 気 |       |                          | 設置場所                         | 備 考 |
|--------|---------|---|----|-----|-------|--------------------------|------------------------------|-----|
|        |         |   |    | 相   | 電圧(V) | 容量(kW)                   |                              |     |
| (R-1)  | 低温パッケージ | 公称能力 10トン<br>冷却能力 9,000 kcal/hr (庫内温度0℃, 冷却水32℃)<br>ホオカステフロ方式・制御盤・保護装置付 | 3  | 3   | 200   | 3.5<br>FAN<br>0.4+2      | NO.1, NO.2,<br>NO.3<br>定温冷蔵庫 |     |
| (CT-1) | 冷却塔     | 公称能力 30トン (冷却水温度入口37℃, 出口32℃)<br>処理水量 370 m³/min, 低騒音タイプ, 凍結防止付組込       | 1  | 3   | 200   | FAN<br>0.25<br>E-P-<br>2 | 屋外                           |     |
| (WP-1) | 冷却水ポンプ  | ライン型 65φ × 390 mm × 13mm<br>屋外防滴カバー付                                    | 1  | 3   | 200   | 1.5                      | 屋外                           |     |
| (HU-1) | 遠心加湿器   | 加湿能力 3.5 g/hr<br>吹出付ド(鉛板製), 壁取付金具天                                      | 6  | 1   | 200   | 0.065                    | 定温冷蔵庫                        |     |
| (AC-1) | エアカーテン  | 1000ℓ × 80 mm/min   | 6  | 3   | 200   | 0.75                     | 定温冷蔵庫                        |     |

- 1) 屋外着色部分の機器及び冷却水配管等を撤去する。
- 2) 冷蔵庫内の低温パッケージ, 加湿器及びバルブ以降の給水管, 排水管等を撤去する。

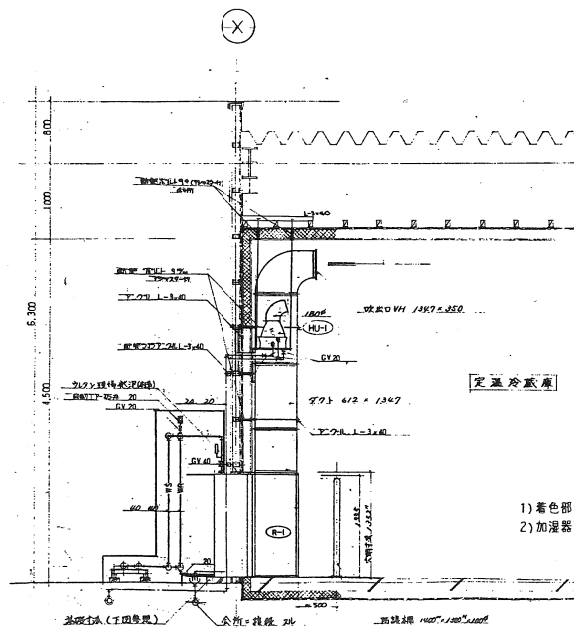

- 1) 着色部分の機器, 配管及びバルブ等を撤去する。
- 2) 加湿器架台も撤去する。

※  は撤去部分を示す。

| 工事件名            | 図面名称  | 縮尺    | 設計年月日 | 訂正年月日 | 照 査 | 担 当 | 図面番号 |
|-----------------|-------|-------|-------|-------|-----|-----|------|
| 公設市場青果定温冷蔵庫改修工事 | 撤去平面図 | 1:100 |       |       |     |     | 207  |