


平面図作成例～新築物件の場合～

※ 平面図は、別紙の凡例の記号を用いて作成してください。


農業集落排水の場合は、
“農業集落排水”と記入

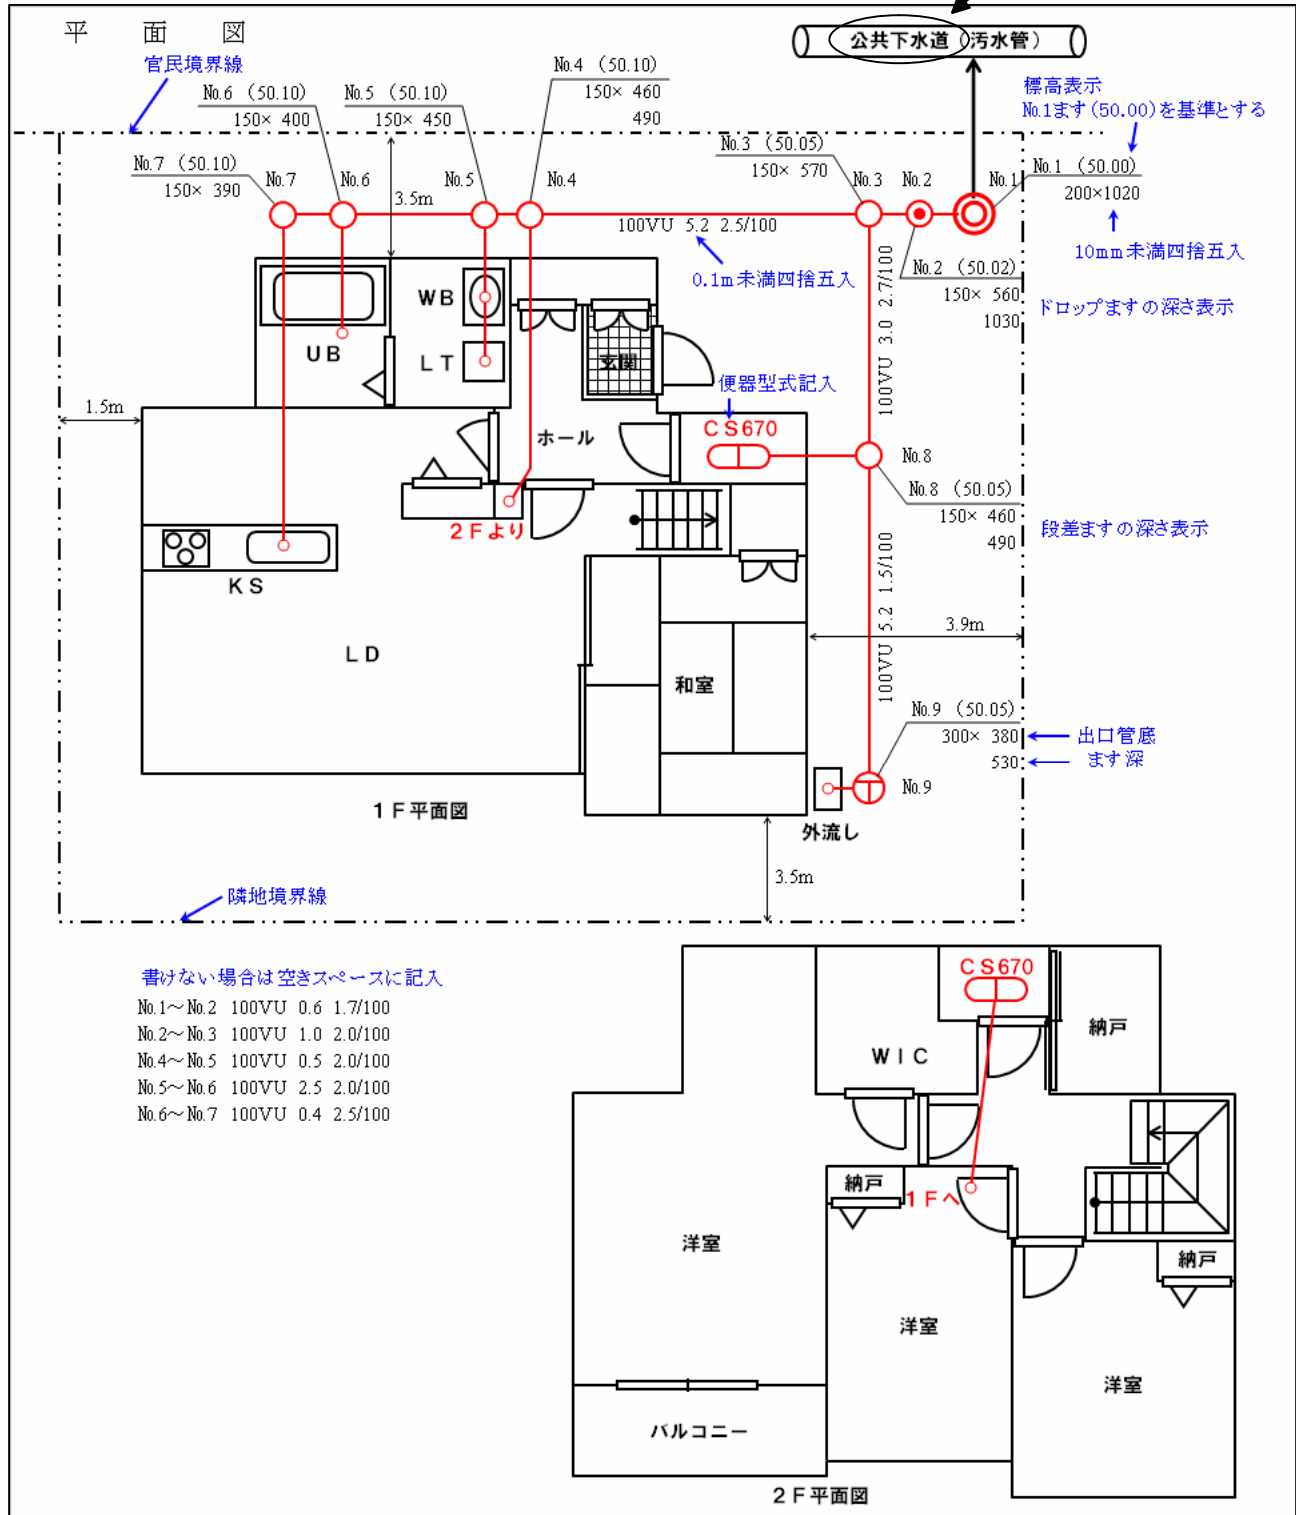

平面図作成例～新築物件(取付ますがドロップます)の場合～

※ 平面図は、別紙の凡例の記号を用いて作成してください。


農業集落排水の場合は、
“農業集落排水”と記入

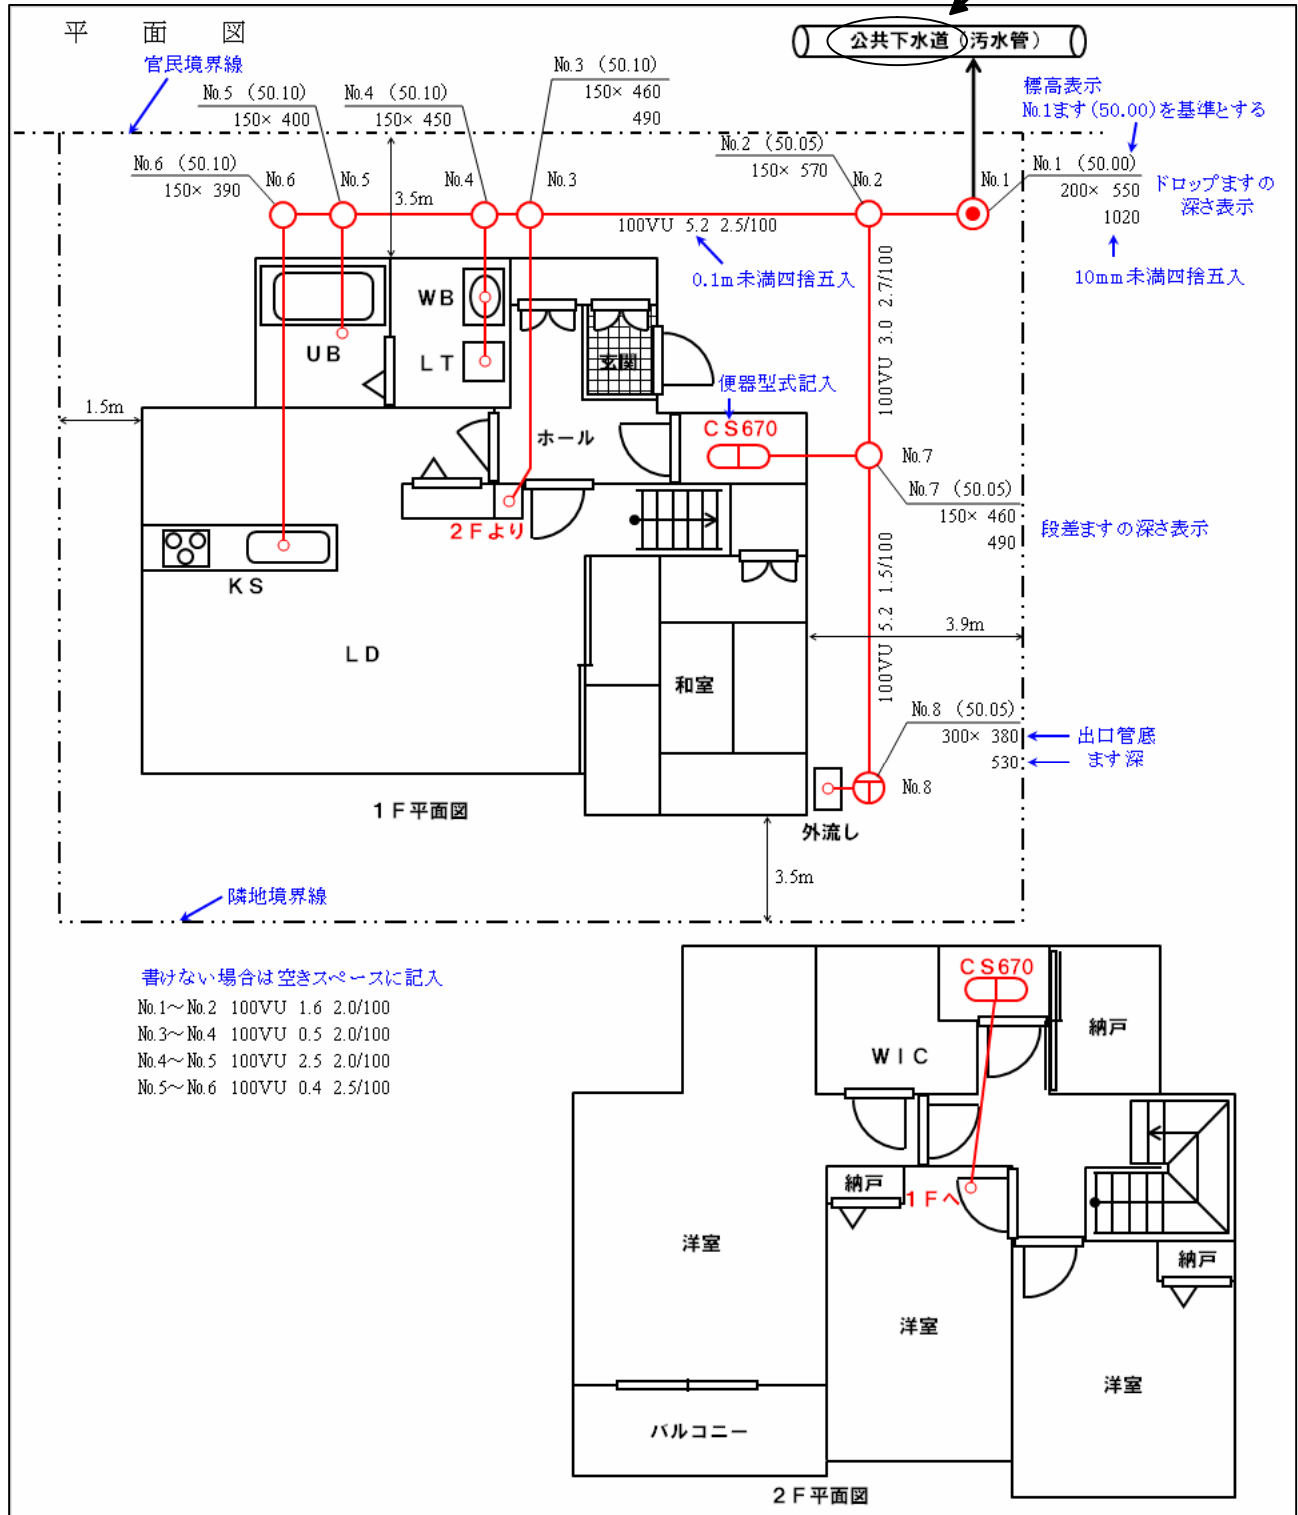

平面図作成例～新築物件(取付ますが既設ます)の場合～

※ 平面図は、別紙の凡例の記号を用いて作成してください。


農業集落排水の場合は、
“農業集落排水”と記入

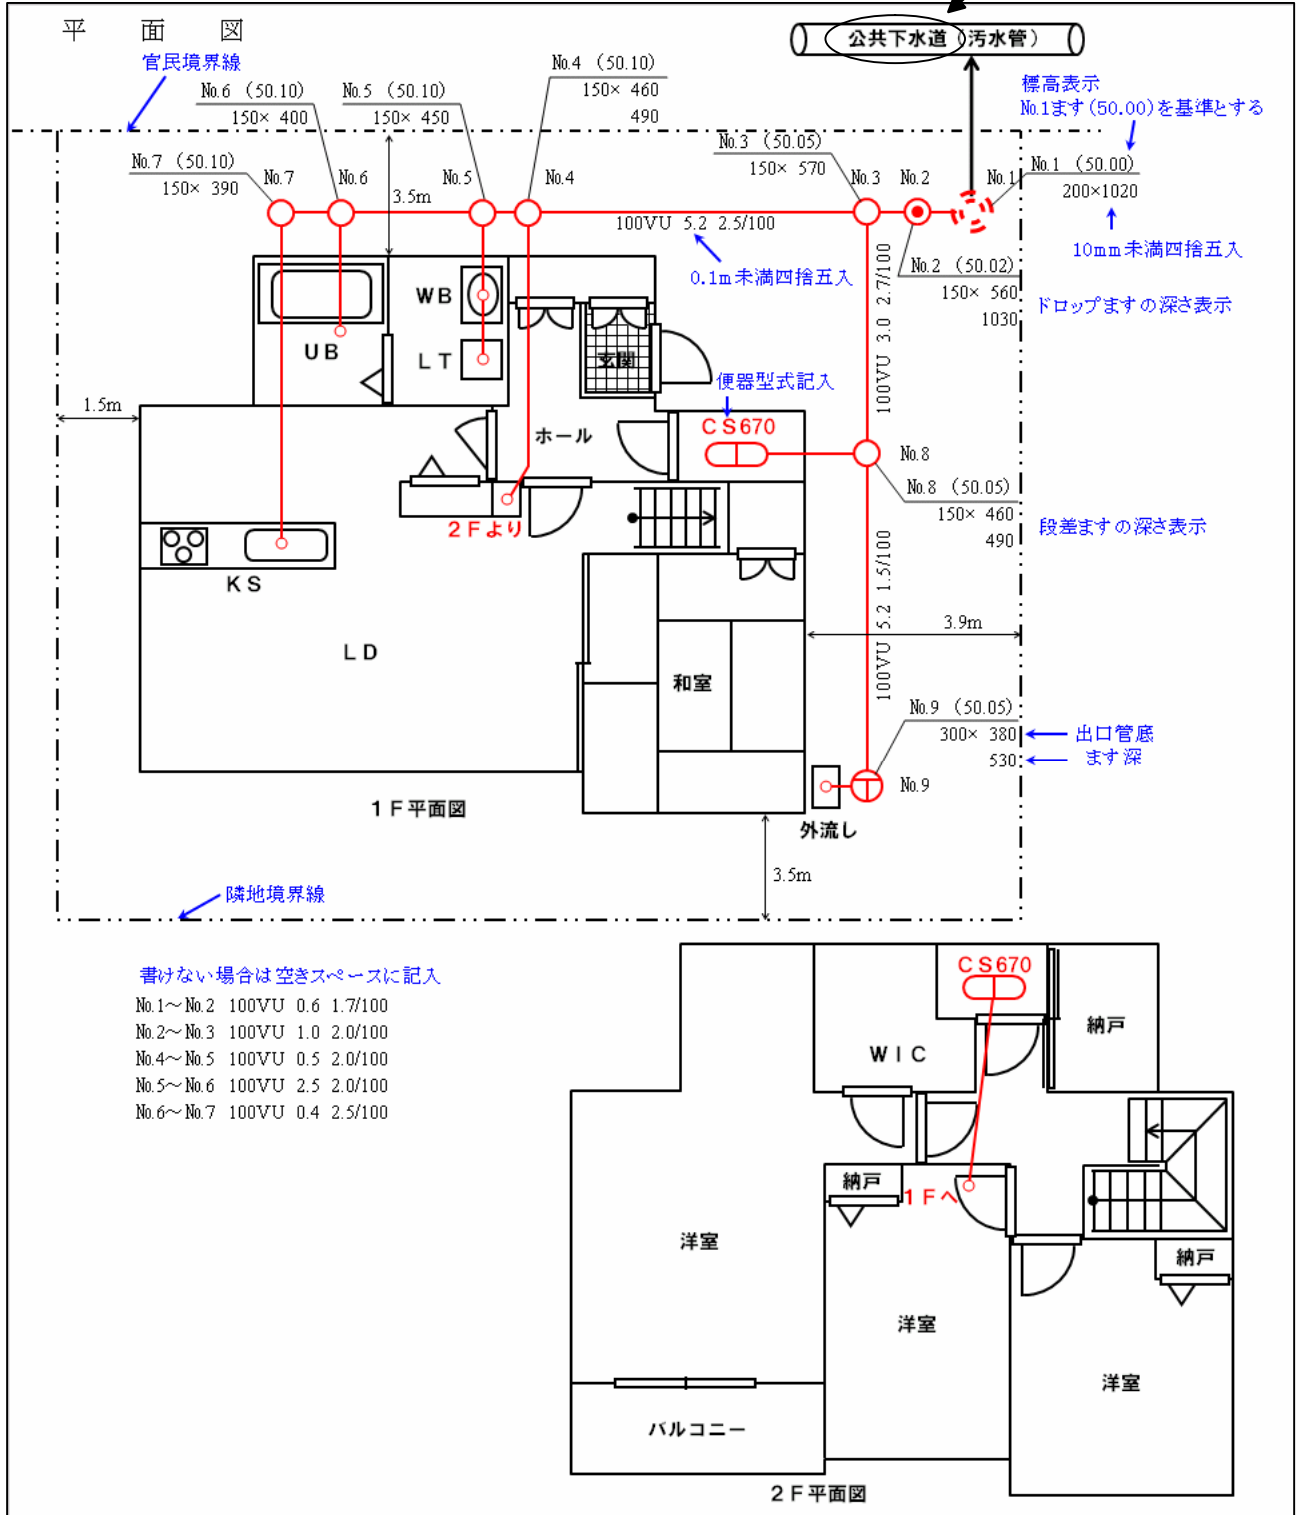

平面図作成例～合併浄化槽から切替える場合～

※ 平面図は、別紙の凡例の記号を用いて作成してください。

農業集落排水の場合は、
“農業集落排水”と記入

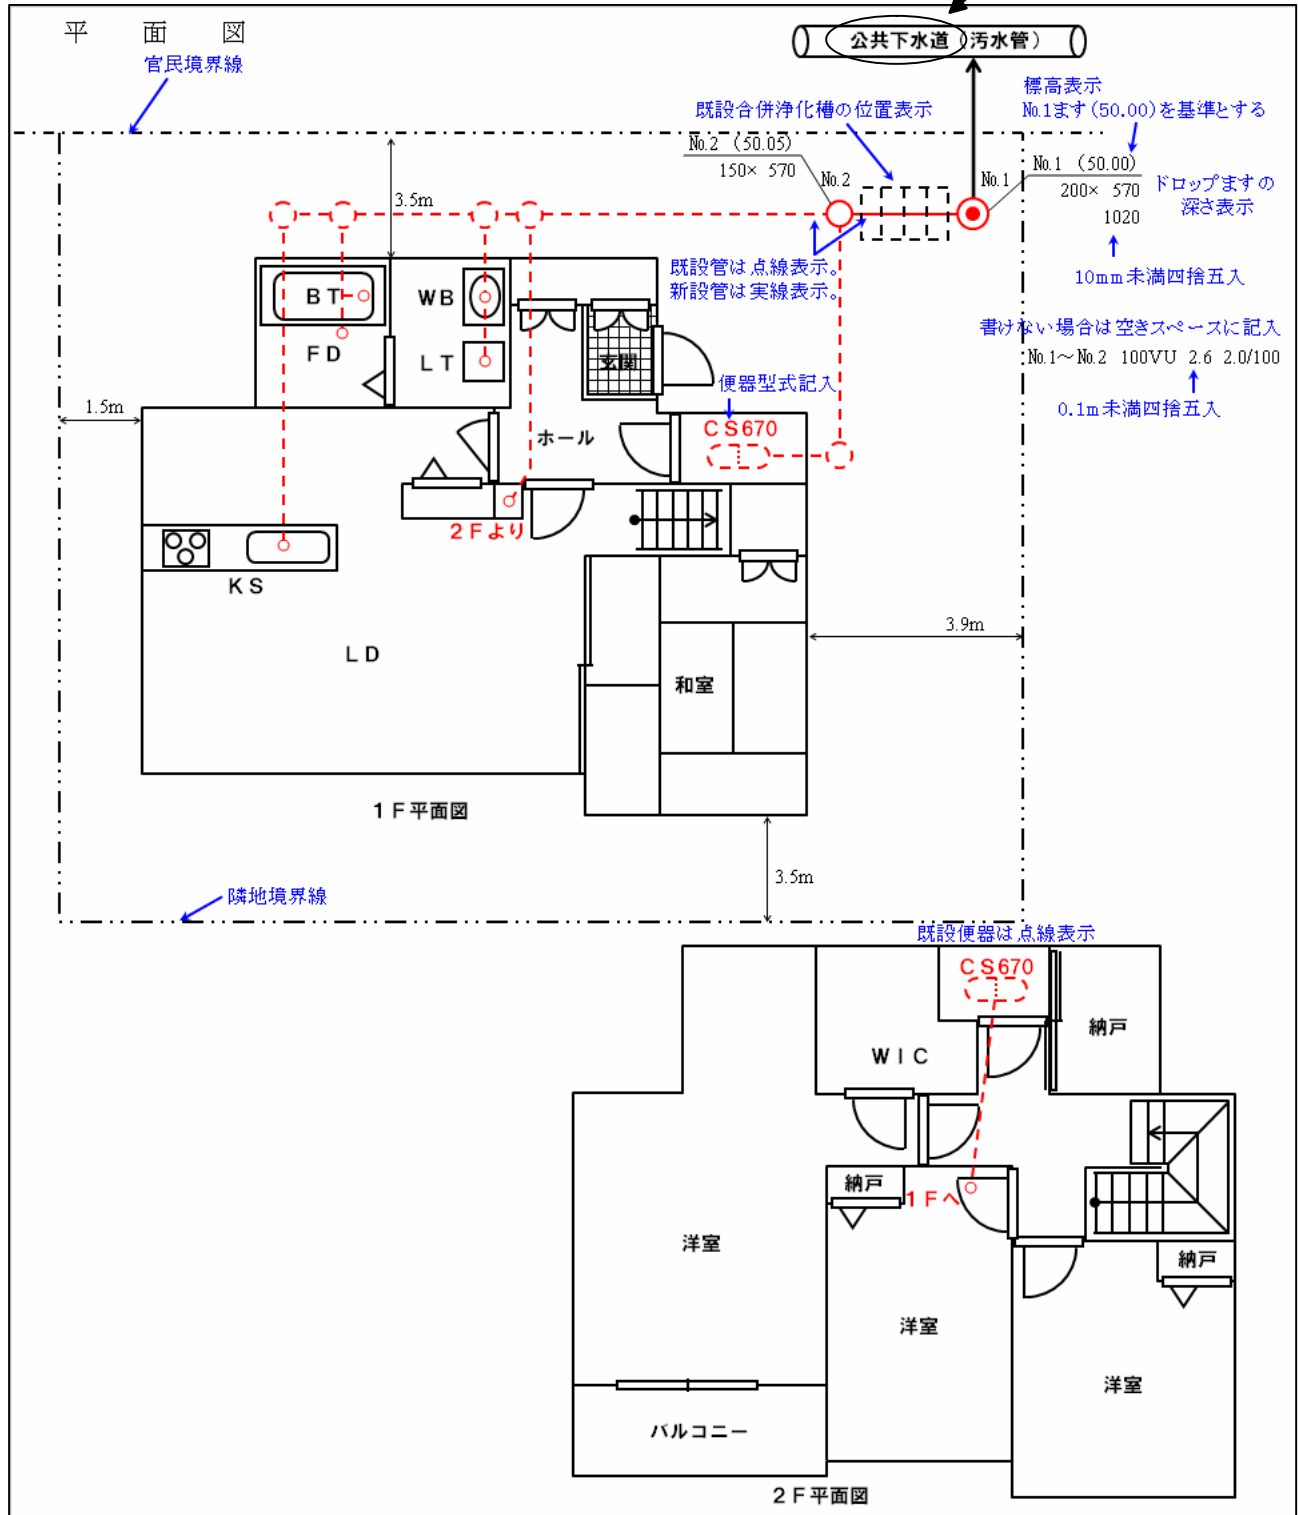


平面図作成例

～単独浄化槽から切替え(トラップ付インバートます使用)の場合～

※ 平面図は、別紙の凡例の記号を用いて作成してください。

農業集落排水の場合は、
“農業集落排水”と記入

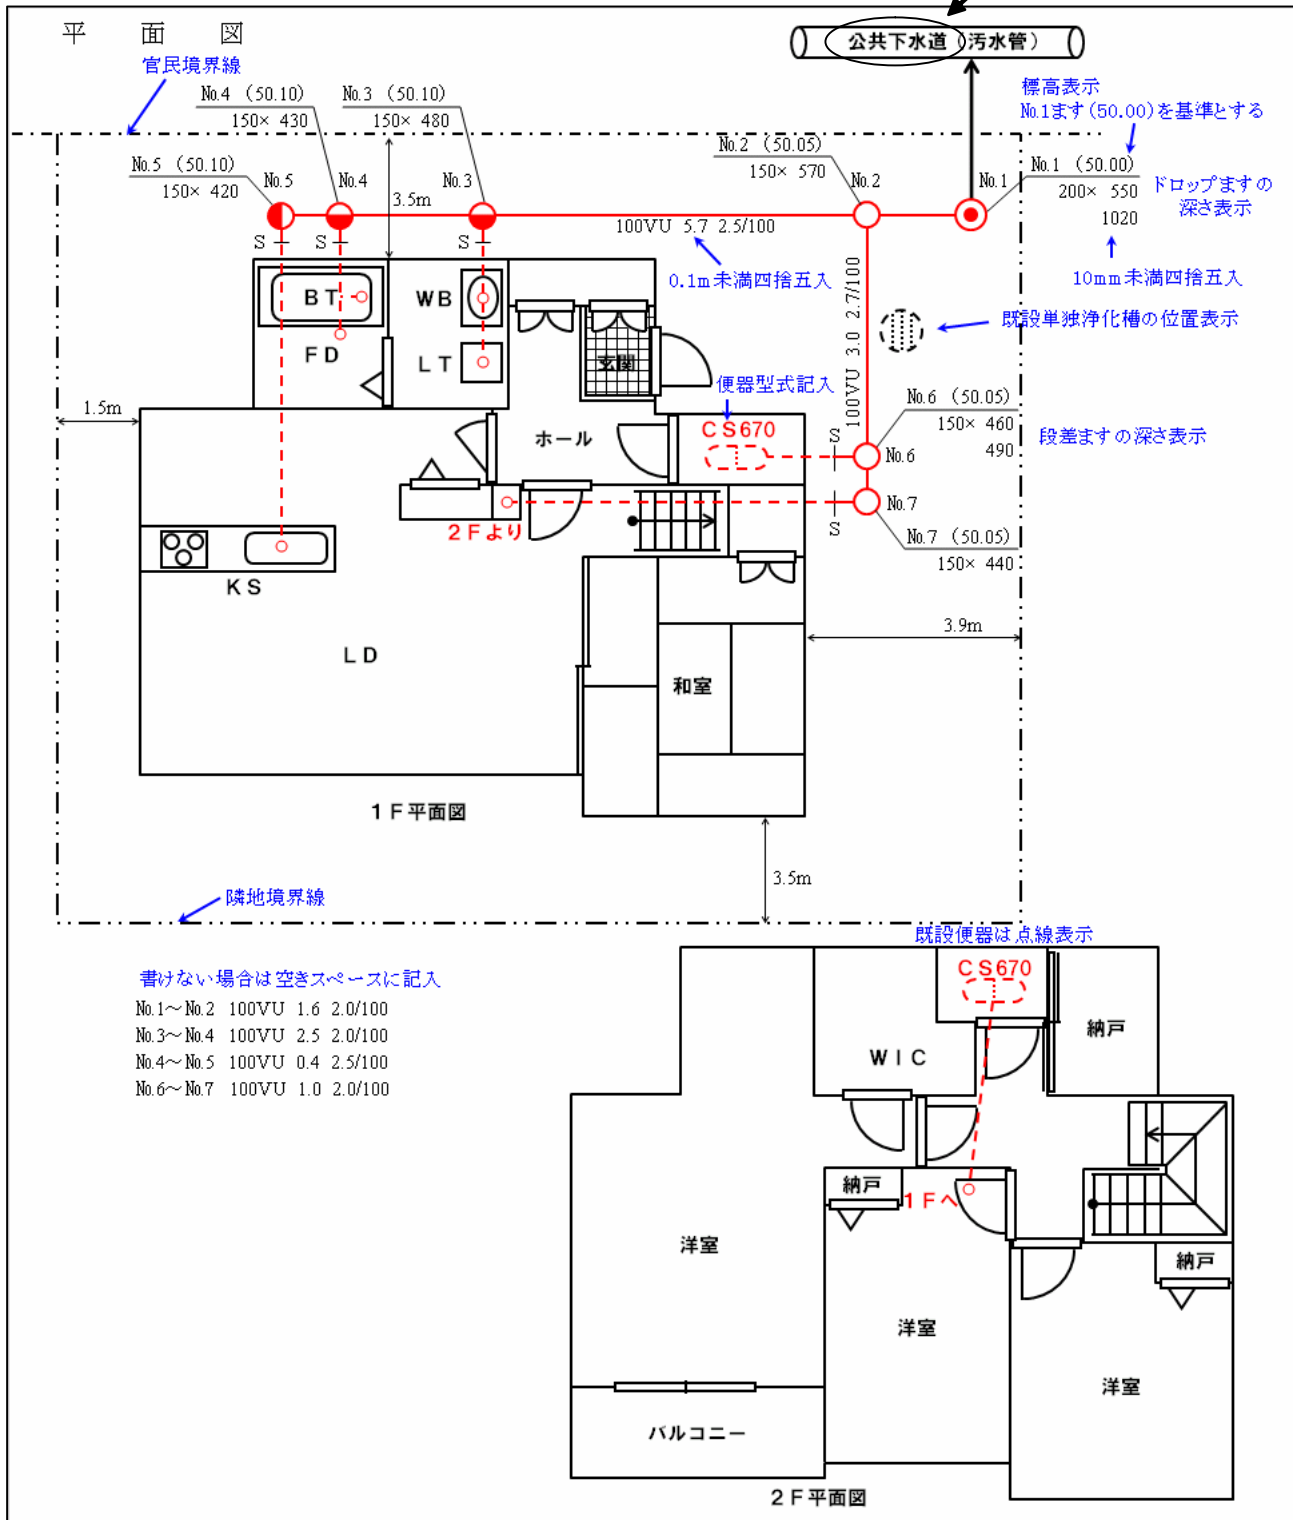


平面図作成例







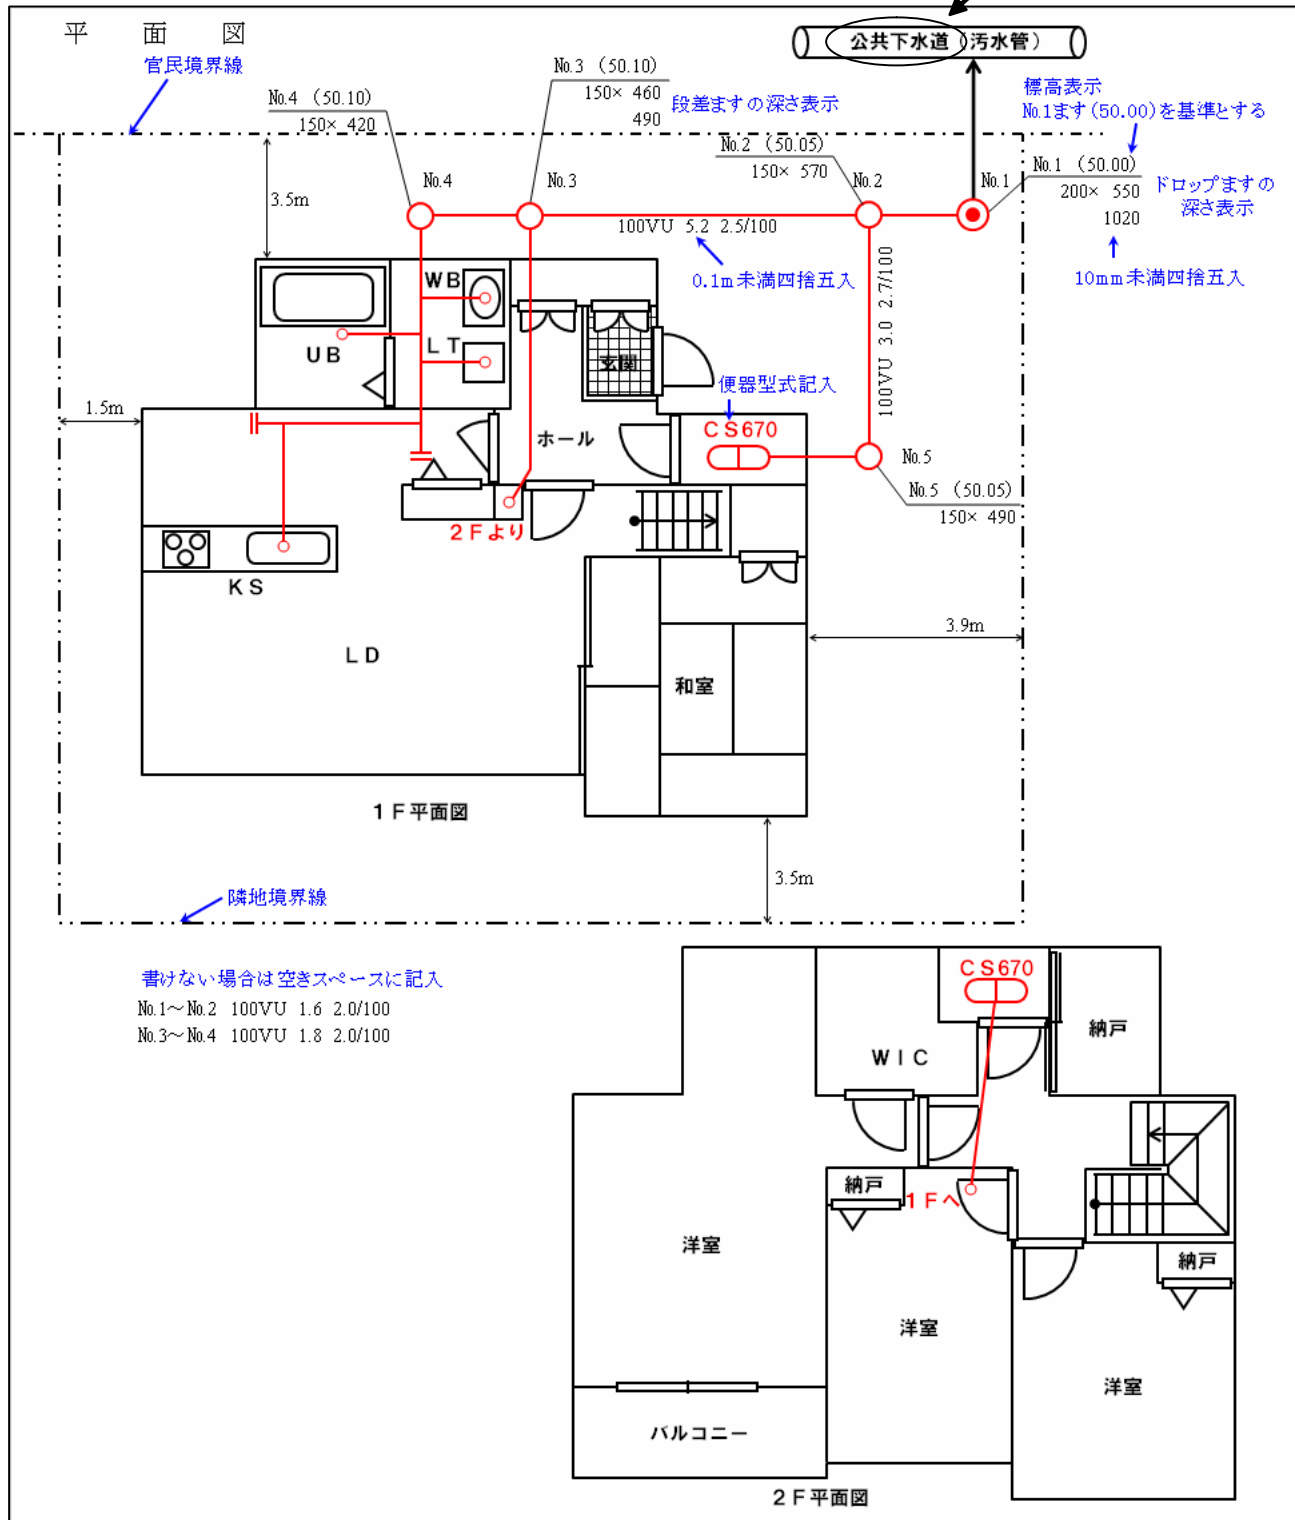












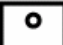








～新築物件(床下掃除口)の場合～

※ 平面図は、別紙の凡例の記号を用いて作成してください。

農業集落排水の場合は、
“農業集落排水”と記入

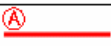

排水設備平面図作成凡例

名 称	表 示	摘 要
大便器	 WC型式	新設は赤の実線・既設は赤の点線 型式赤字記入
小便器	 WC型式	新設は赤の実線・既設は赤の点線 型式赤字記入
浴槽	 BT	黒で記入
洗面器	 WB	黒で記入
手洗器	 WS	黒で記入
台所流し	 KS	黒で記入
掃除用流し	 SS	黒で記入
実験用流し	 ES	黒で記入
洗濯流し	 LT	黒で記入
床排水トラップ	 FD	赤の実線
オイルトラップ	 OT	赤の実線
グリーストラップ	 GT	赤の実線
取付ます	 新設は赤の実線・既設は赤の点線	
接続ます	 新設は赤の実線・既設は赤の点線	
ドロップます	 新設は赤の実線・既設は赤の点線	
トラップ付 インバートます	 新設は赤の実線・既設は赤の点線	
外流し用 トラップます	 新設は赤の実線・既設は赤の点線	
床上掃除口	 新設は赤の実線・既設は赤の点線	
床下掃除口	 新設は赤の実線・既設は赤の点線	
除害施設等	 新設は赤の実線・既設は赤の点線	
合併浄化槽	 黒の点線	
単独浄化槽	 黒の点線	
排水管	 新設は赤の実線・既設は赤の点線	
通気管	 新設は赤の実線・既設は赤の点線	
管の交差	 新設は赤の実線・既設は赤の点線	
立管	 新設は赤の実線・既設は赤の点線	
官民境界線	 一点鎖線	
隣地境界線	 二点鎖線	