## 排水設備申請等説明書

### 各種申請書の様式は、伊勢崎市ホームページからダウンロードできます。

### Step 1 宅内の排水設備工事の申請

(提出先)上下水道局下水道整備課 (提出部数)各1部



排水設備工事

排水設備の新設又は改造工事に際して、工 事着手前に以下の書類を提出してください。

- ① 排水設備等工事計画及び変更申請書 (記載例 P1)
- ② **案内図** (記載例 P3)
- ③ 平面図 (記載例 P4~10)
- ④ チェックシート(記載例 P12)
- ⑤ 公共下水道使用開始等届 (記載例 P14)

工事完了後、 <u>5日以内</u>

### Step2 排水設備工事の完成届及び 使用開始の届出

(提出先)上下水道局下水道整備課 (提出部数)各1部



完了検査 (下水道使用開始) 宅内の排水設備工事完了後、以下の 書類を提出してください。

- ① 排水設備等工事完成届 (記載例 P2)
- **② 案内図**(記載例 P3)
- ③ 平面図 (記載例 P4~10)
- ④ チェックシート(記載例 P12)
- **⑤ 浄化槽廃止届**(浄化槽切替の場合)(記載例 P13)
- ※ 平面図の記号は、記載例 P11 の凡例に定めたもの 使用してください。

### (供用開始から1年以内の区域の場合)

⇒くみ取り便所の改造、浄化槽切替工事を 行った場合、市から補助金が交付されます。 (詳細は次ページ)

## 公共下水道接続促進補助金の申請について

処理区域内のご家庭で、供用開始日から<u>1年以内</u>に建築物のくみ取り便所の水洗トイレへの改造や、浄化槽を廃止して公共下水道に直結する工事をする場合、下記のとおり市から補助金が交付されます。ただし、法人又は店舗、旅館、官公署その他の事業所が事業のために使用しているものは対象になりません。

供用開始公示日から1年以内に 公共下水道の使用を開始した場合 改造工事1件につき

100,000円

※ただし、工事費が補助金額を超えなかった場合は該当工事費が補助金額となります。

#### (提出書類) 各1部

※宅内工事完了後、排水設備工事完成届とあわせて提出してください。

- ① 公共下水道接続促進補助金交付申請書(記載例 P15)
- ② 公共下水道接続促進補助金交付請求書(記載例 P16)
- **③ 通帳の写し**(振込先口座のわかるもの)
- ④ 改造工事に係る契約書又は領収書の写し(工事費のわかるもの)

工事種別	水洗便所	☑新設		· 	上槽切替		、み取り		
, ,	除害施設	□新設		<u> </u>			( ) 40 )	IC//I//C	, 111.
施工場所	伊勢崎市由	<b>油輪町</b> 〇〇	番地						
予定工期	●月	●目	着工	■月	■目	完成			
取 付 管	☑既設管	使用	□新設	L ( )	月 _	日申請)			
固着位置	☑取付管	口まっ	-	+		該当項	目にし	印をつり	<b>†る</b>
	排水設備の		<b> </b>	·る。		, -			
所有者の		(住	所)			(氏		<u>(</u>	
承諾	<u></u> 土 地 家 屋			申請	皆と異な	る場合			
	排水設備			別紙	こで記名	・押印			
使用給水源	☑水道水	□水道オ	く以外の水	▼ □水道	道水と水	道水以タ	トの水		
使 用 目 的	☑家庭用	3人 [	]営業用(業	:種	)	□その化	<u>h</u> (		)
添付書類	☑案内図及	び平面図	□除害施詞	没		ت داد خد	ED III.	<b>.</b>	
	□その他(			)		談当場	目にし	目をつ	TO
供用開始年月日	年	月	日	受益	者番号				
附带条件				1					
					3	芝			
調査状況					作	寸			
	調査	員		ED		印			
7/2 ⇒刃	H		<u></u> .						

\* 太線の中だけ記入


窓口にて内容の確認を

						亚山フ	A 2 27	) <del>-</del> - 2
		排水設值	<b>備等工</b>	事完成届		文ITC	から記。	<b>199</b>
伊勢崎市長	様	申請者が完 新住所を記		住する場合	合は	年	月	日
		申請者	住所	伊勢崎市	<b>声曲輪町</b>		野地	
				<sup>ふりがな</sup> 氏 名	伊勢	崎 太道	<b>j</b> Ķ	
	排水設	備指定工事店	住所	伊勢崎市	<b>Ι</b>	<b>图</b> 丁 <b>1 1</b> 1	11	
			名称	000	設備(株	;)		
排水設備等計画確	認書に記載され	nT	電話番	舒号 12 - :	3456			
いる内容を記入	\	 ま代	。 が た 上 技術者		次郎			
●年 ●月 ●	<b>★</b> 日第●●●号~	で確認された排				り完成	しました	<b>.</b>
	排水設備	☑新設  □	改造	*				
工 事 種 別	水洗便所	☑新設 □改造	৳ □浄	化槽切替	☑くみ耳	页り 便所	「廃止	
	除害施設	□新設□□	改造		該当	項目に	し印をつ	ける
施工場所	伊勢崎市曲	编町〇〇番地						
添 付 書 類	☑案内図及び3	平面図 口除害	施設	□その他	(		)	
給水装置番号								
排水設備番号								
下 水 番 号								
除害施設番号								
検査年月日	年	月	E	1				
検 査 結 果	合格	不合格						
検査	検査員							
						受		
指示·指摘						付		
事項						印		


太線の中だけ記入

## 案内図作成例


※ 案内図は、個人宅だけの地図ではなく、申請地周辺の目印となる建物等を入れて作 成してください。

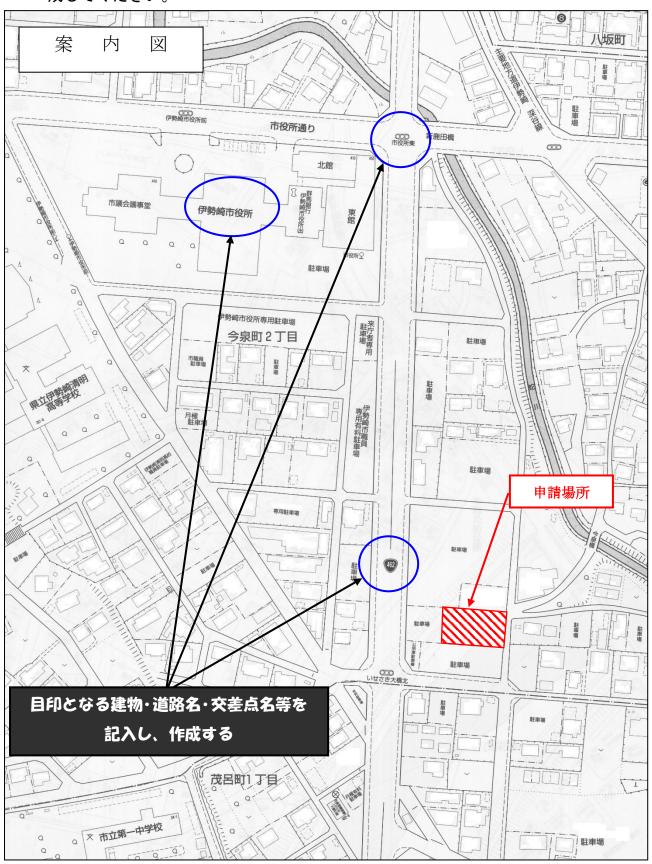


## 平面図作成例~新築物件の場合~

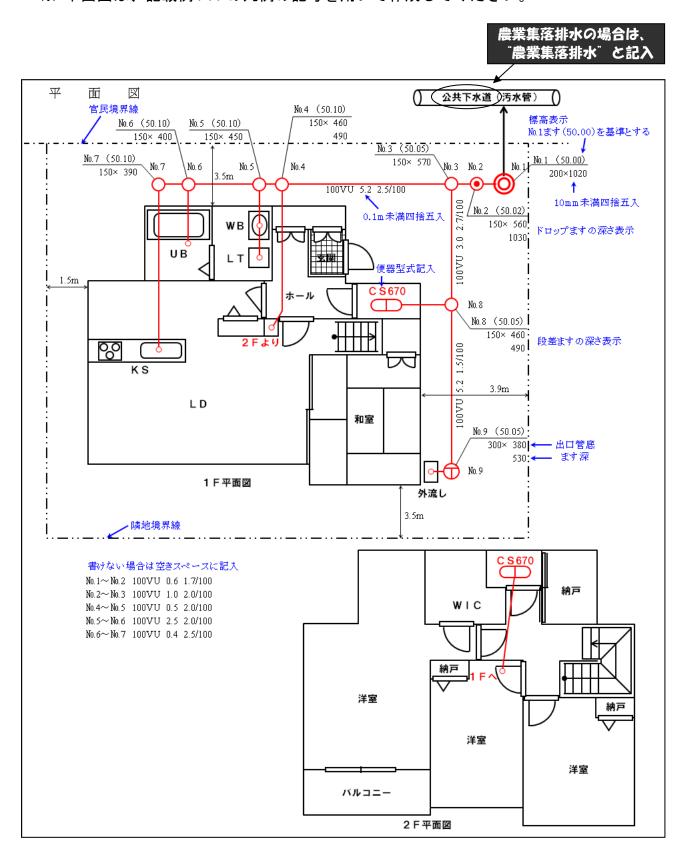


## 平面図作成例~新築物件(取付ますがドロップます)の場合~

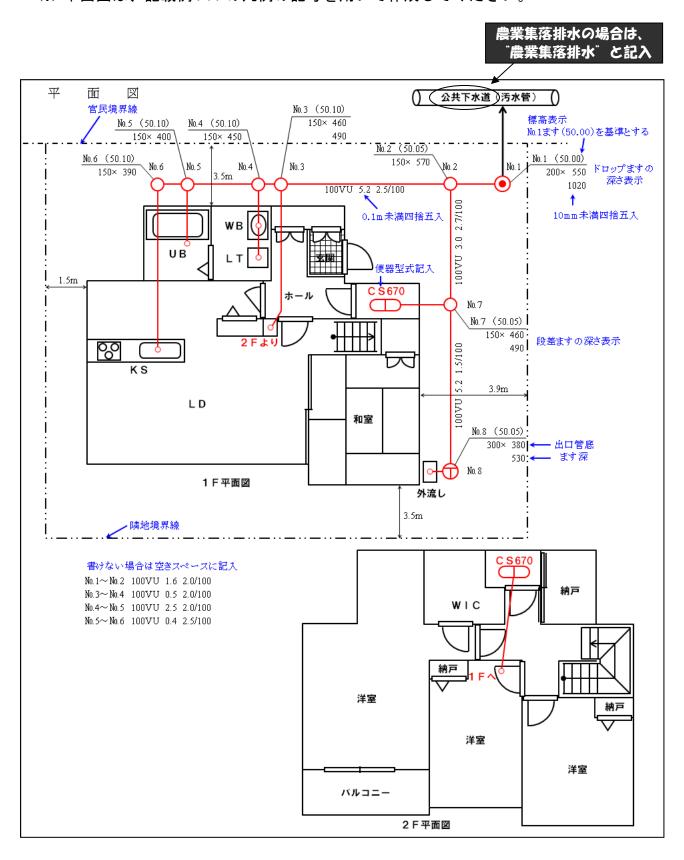

## 平面図作成例~新築物件(取付ますが既設ます)の場合~

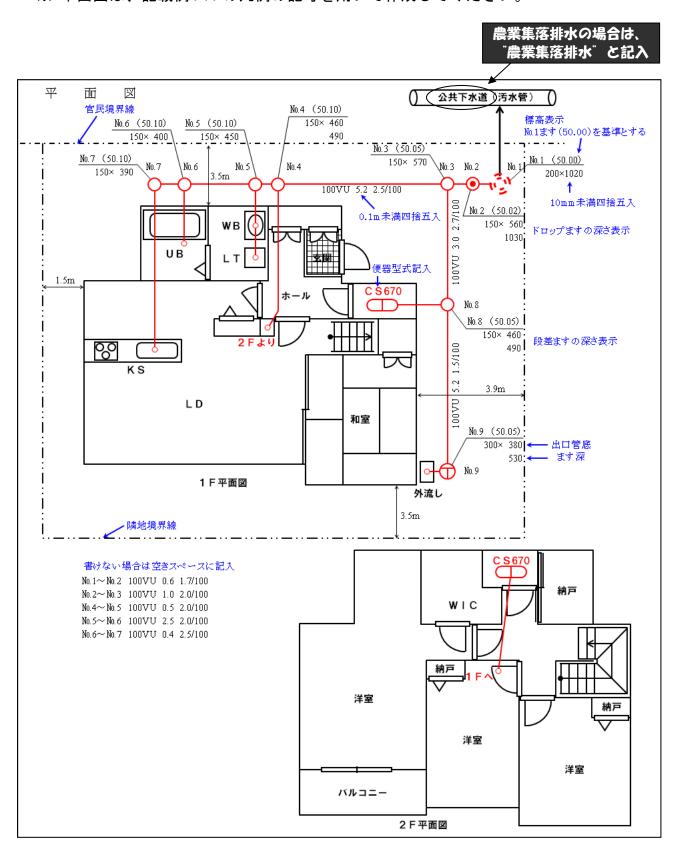


## 平面図作成例~合併浄化槽から切替えの場合~

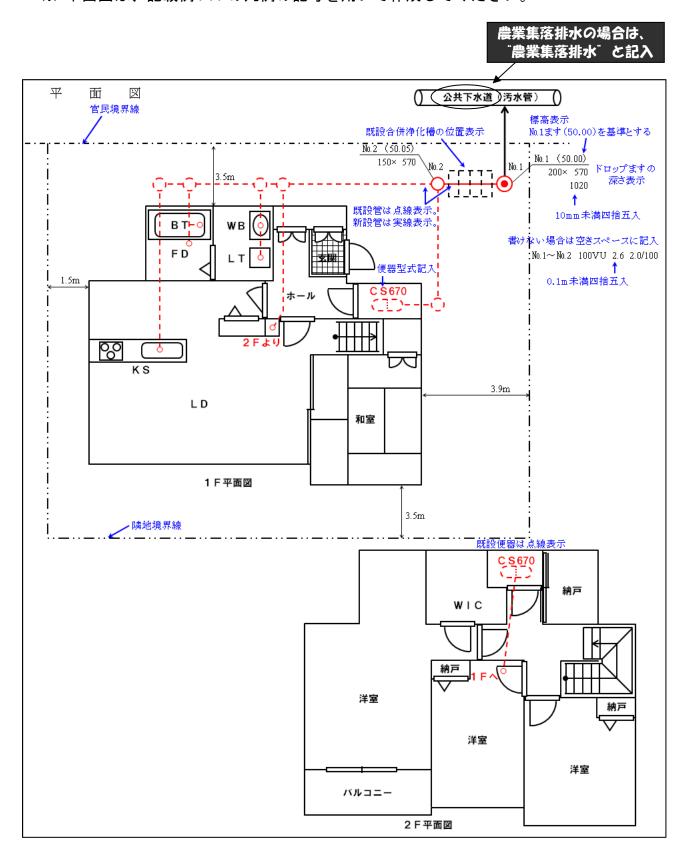


## 平面図作成例

### ~単独浄化槽から切替え(トラップ付インバートます使用)の場合~

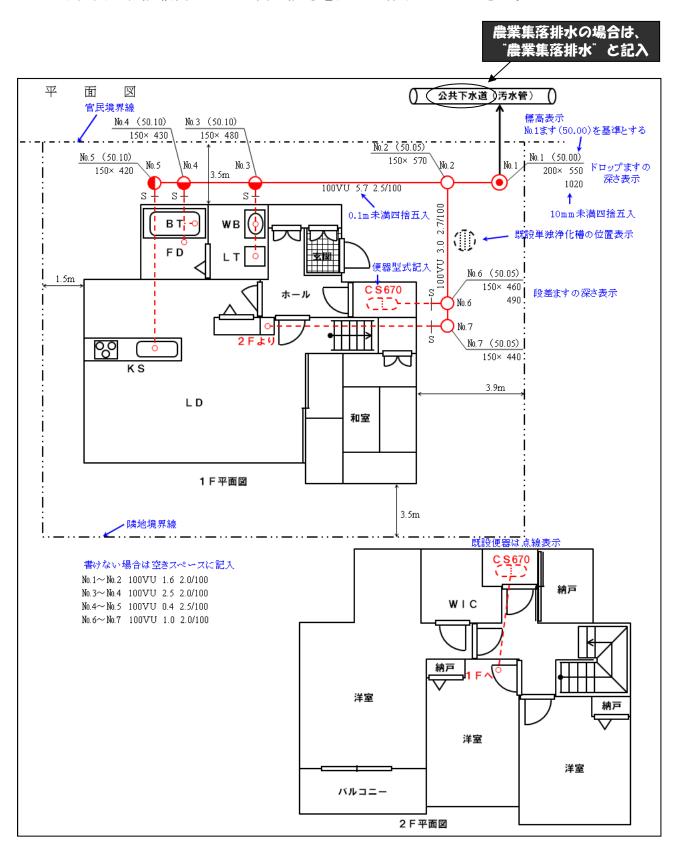


## 平面図作成例

### ~新築物件(床下掃除口)の場合~

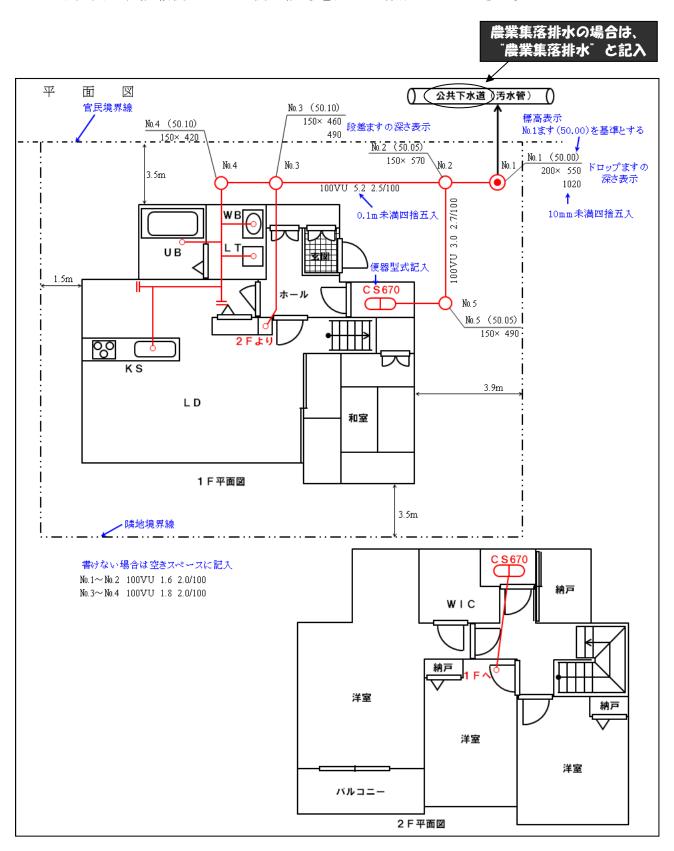

## 平面図作成例 (記載例 P11 の凡例の記号を用いて作成してください。)

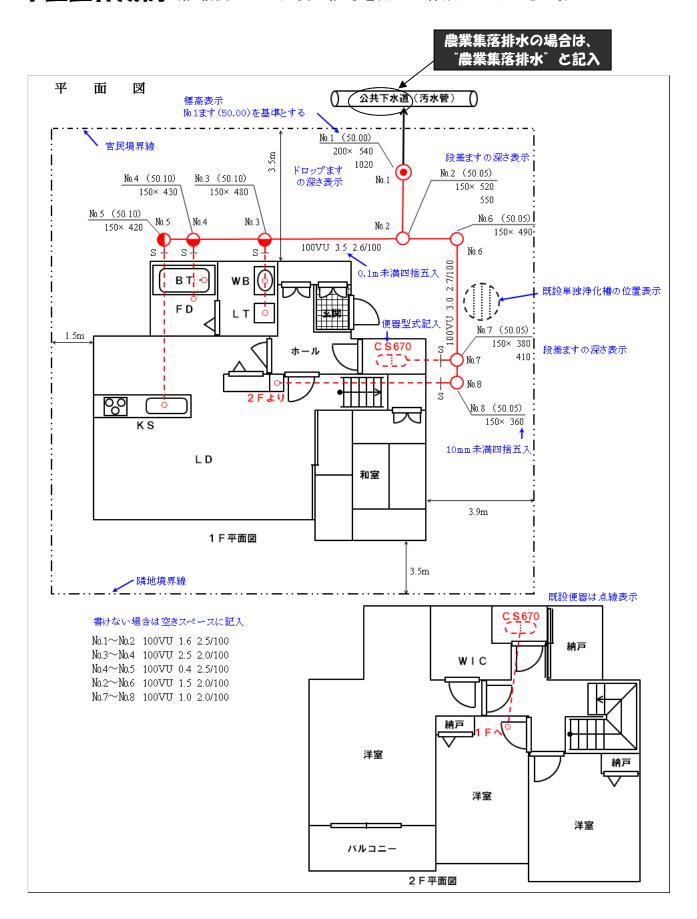

# 排水設備平面図作成凡例

名 称	表	示	摘要
大便器	О	WC型式	新設は赤の実線・既設は赤の点線 型式赤字記入
小便器	4	WC型式	新設は赤の実線・既設は赤の点線 型式赤字記入
浴槽	0	вт	黒で記入
洗面器	0	WB	黒で記入
手洗器	9	ws	黒で記入
台所流し	°	КS	黒で記入
掃除用流し	0	ss	黒で記入
実験用流し	•	ES	黒で記入
洗濯流し	0	LT	黒で記入
床排水トラップ	<b>\oldot</b>	FD	赤の実線
オイルトラップ		ОТ	赤の実線
グリーストラップ		GТ	赤の実線
取付ます	0		新設は赤の実線・既設は赤の点線
接続ます	0		新設は赤の実線・既設は赤の点線
ドロップます	•		新設は赤の実線・既設は赤の点線
トラップ付 インバートます	•		新設は赤の実線・既設は赤の点線
外流し用 トラップます	igoplus		新設は赤の実線・既設は赤の点線
床上掃除口	0		新設は赤の実線・既設は赤の点線
床下掃除口	⊥		新設は赤の実線・既設は赤の点線
除害施設等			新設は赤の実線・既設は赤の点線
合併浄化槽			黒の点線
単独浄化槽	(11) (11) (11)		黒の点線
排水管			新設は赤の実線・既設は赤の点線
通気管	<u> </u>		新設は赤の実線・既設は赤の点線
管の交差	$\rightarrow$		新設は赤の実線・既設は赤の点線
立管	<b>√</b> 1F^ <b>2</b> FJ	<b>.</b> ।	新設は赤の実線・既設は赤の点線
官民境界線	<b>—·</b> —		一点鎖線
隣地境界線	<b>—···</b>		二点鎖線

### 排水設備等工事計画確認申請書等チェックシート

計画	指定店	窓口	
規定	の様式の書類を使用しているか		
申請	者・責任技術者のふりがなは記入されているか		
所定(			
計画	確認申請書		
自家	水の使用はあるか		
所有	者の承諾を適切に記入しているか		
(農	業集落排水事業の場合)申請者と加入者名義は一致しているか		
完成			
計画	確認番号は記入されているか		
(浄	化槽切替の場合)「浄化槽使用廃止届」が提出されたか		
開始			
公共	下水道・農業集落排水事業で該当する様式を使用しているか		
案内			
施工	場所周辺の目印となる建物・交差点名等が表示されているか		
施工	場所が赤塗りされているか		
平面	図について(凡例・記入例を見てください)		
建	建物の間取りを記入しているか。		
物	(集合住宅の場合)部屋番号は記入しているか		
	勾配・深さ・距離の計算値は正しいか		
	基準高を 50mとし、地盤高は実測し記入しているか		
	ます間距離は、ますの中心から中心の距離が 0.1 m単位で記入されているか		
\/ <del>-</del>	ます間の勾配は、0.1/100 単位で記入されているか		
数 値	ますの深さは四捨五入し 10mm単位で記入されているか 例 355→360		
	配管の最小土被りは20cm以上取ってあるか		
	ドロップますの深さは上下流二段書きで、凡例のとおり記入しているか		
	トイレの排水は段差ますで受け、深さは上下流二段書きしているか		
	外流しのトラップますは出口・ます深で二段書きしているか		
	公共下水道本管を図示し、"公共下水道(汚水管)"と記入しているか		
	取付管は黒線矢印で記入されているか		
各	既設ます及び既設管を使う場合は赤点線になっているか		
各種記号	トイレは凡例のとおり赤で記入し、型式番号も赤で記入しているか		
号	官民境界線・隣地境界は凡例のとおり記入しているか		
	外流しは「外流し」と表示し、トラップますは凡例のとおり記入しているか		
	(浄化槽切替の場合) 浄化槽の記号は凡例のとおり記入しているか		
ま す 径	取付ますは $\phi$ 200以上になっているか		
径	外流しのトラップますは口径 $\phi$ 300以上になっているか	<b>→</b> □	

指定工事店が書類提出前にチェック

職員が窓口にてチェック

### 窓口にて内容の確認を 受けてから記入する

### 浄化槽使用廃止届出書

年 月 日

群馬県知事 あて

届出者

住所 伊勢崎市曲輪町〇〇番地 氏名 伊勢崎 **太郎** 

(法人にあっては、名称及び代表者の氏名)

電話番号 24-5111

浄化槽の使用を廃止したので、浄化槽法第11条の3の規定により、次のとおり届け出ます。

1 設置場所の地名地番	伊勢崎市曲輪町○○番地
2 使用廃止の年月日	●年 ● 月 ● 日 <b>※通常は完成日を記入</b>
3 処理の対象	① し尿のみ ② し尿及び雑排水
4 廃 止 の 理 由	(例)公共下水道接続のため
※ 事 務 処 理 欄	

### (注意)

- 1 ※欄には、記載しないこと。
- 2 3欄は、該当する事項を○で囲むこと。
- 備考 1 記名押印に代えて、署名することができる。
  - 2 用紙の大きさは、日本産業規格 A 列 4 番とする。

	公共下水道使用開始等届 窓口にて内容の確認を 受けてから記入する
伊勢崎市長	年 月 日 様 住所 <b>伊勢崎市曲輪町○○番地</b> 届出者 <b>保勢崎 入館</b>
次のとおり公 け出ます。	公共下水道の使用を 開始 休止・再開・廃止したいので届
使 用 場 所	伊勢崎市曲輪町○○番地 該当項目に○印をつける
使用水の種別	水道水・水道水以外の水・水道水と水道水以外の水
排 水 設 備 指 定 工 事 店	伊勢崎市△△△町 1111 ○○○設備(株) 電話 12 - 3456
使用開始日	年 月 日 ★記入
排水設備番号	
下 水 番 号	
使用料徴収	
依頼年月日	
施 設 名	

注 太線の中だけ記入

受付番号

公共下水道接続促進補助金交付申請書

未記入

年 月 日

伊勢崎市長 様

住 所 **伊勢崎市曲輪町〇〇番地** 

申請者 伊勢崎 太郎

電話番号 0270-24-5111

### 該当項目に○印をつける

伊勢幅市公共下水道接続促進補助金条例施行規程第2条の規定により、次のとおり補助金を受けたいので申請します。

自家・借家の別	工事の区分	交	付	申	請	額	
<b>1</b>	くみ取便所の改造						円
自家・借家	浄 化 槽 の 撤 去						円
施工場所	伊勢崎市 曲輪 町		番		〇 番	号 :地	
指定工事店名	○○○設備(株)						
交付決定額							

添付書類 改造工事に係る契約書又は領収書の写し


		調査	事	<b></b>	項							
供用開始公示年月日	•	•	完	成	年	月	日	•			•	
工事計画確認番号	第	号	検 及	査 び	年確	月認	日印					
着工年月日	•	•	使	用	開	始	届	7	有	•	無	

<sup>※</sup>太線の中だけ記入してください。




伊勢崎市長 様

#### 公共下水道接続促進補助金交付請求書

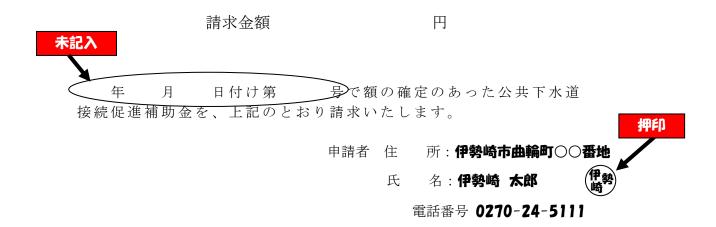

公共下水道接続促進補助金の支払については、下記口座に振り込んでください。

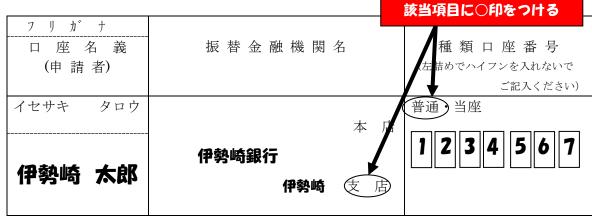

添付書類 通帳の写し等振込先口座の確認できる書類